



PLANNING AND MAPPING CONSULTANTS COMPANY LIMITED
904/PHETKASEM-RUANGKATTA, BOMBOMBA, 30110
Tel/Fax: 66-2226-12326-691
E-mail: PMCO@planning.com.th

NOTE:

ALL DESIGN DRAWINGS AND OTHER PRODUCTIONS UNDER THE NAME OF PMCO, LTD., ARE LEGALLY THE PROPERTY OF PMCO, LTD., AND CANNOT BE LOANED, COPIED, REPRODUCED, OR REPRODUCED.

DRAWN BY

นาย ทศพล ชูทอง สด.บ.
นางสาว สุไหวตะ ผัฒนา สด.บ.

REVISION

No.	DATE	DESCRIPTION

	DRAWING TITLE

ฝั่งบริเวณ


SCALE : 1:250

DATE OF ISSUE : 29-11-2013

FILE NAME :


DRAWING No.	A1-04
-------------	-------

TOTAL DRAWING	362
---------------	-----

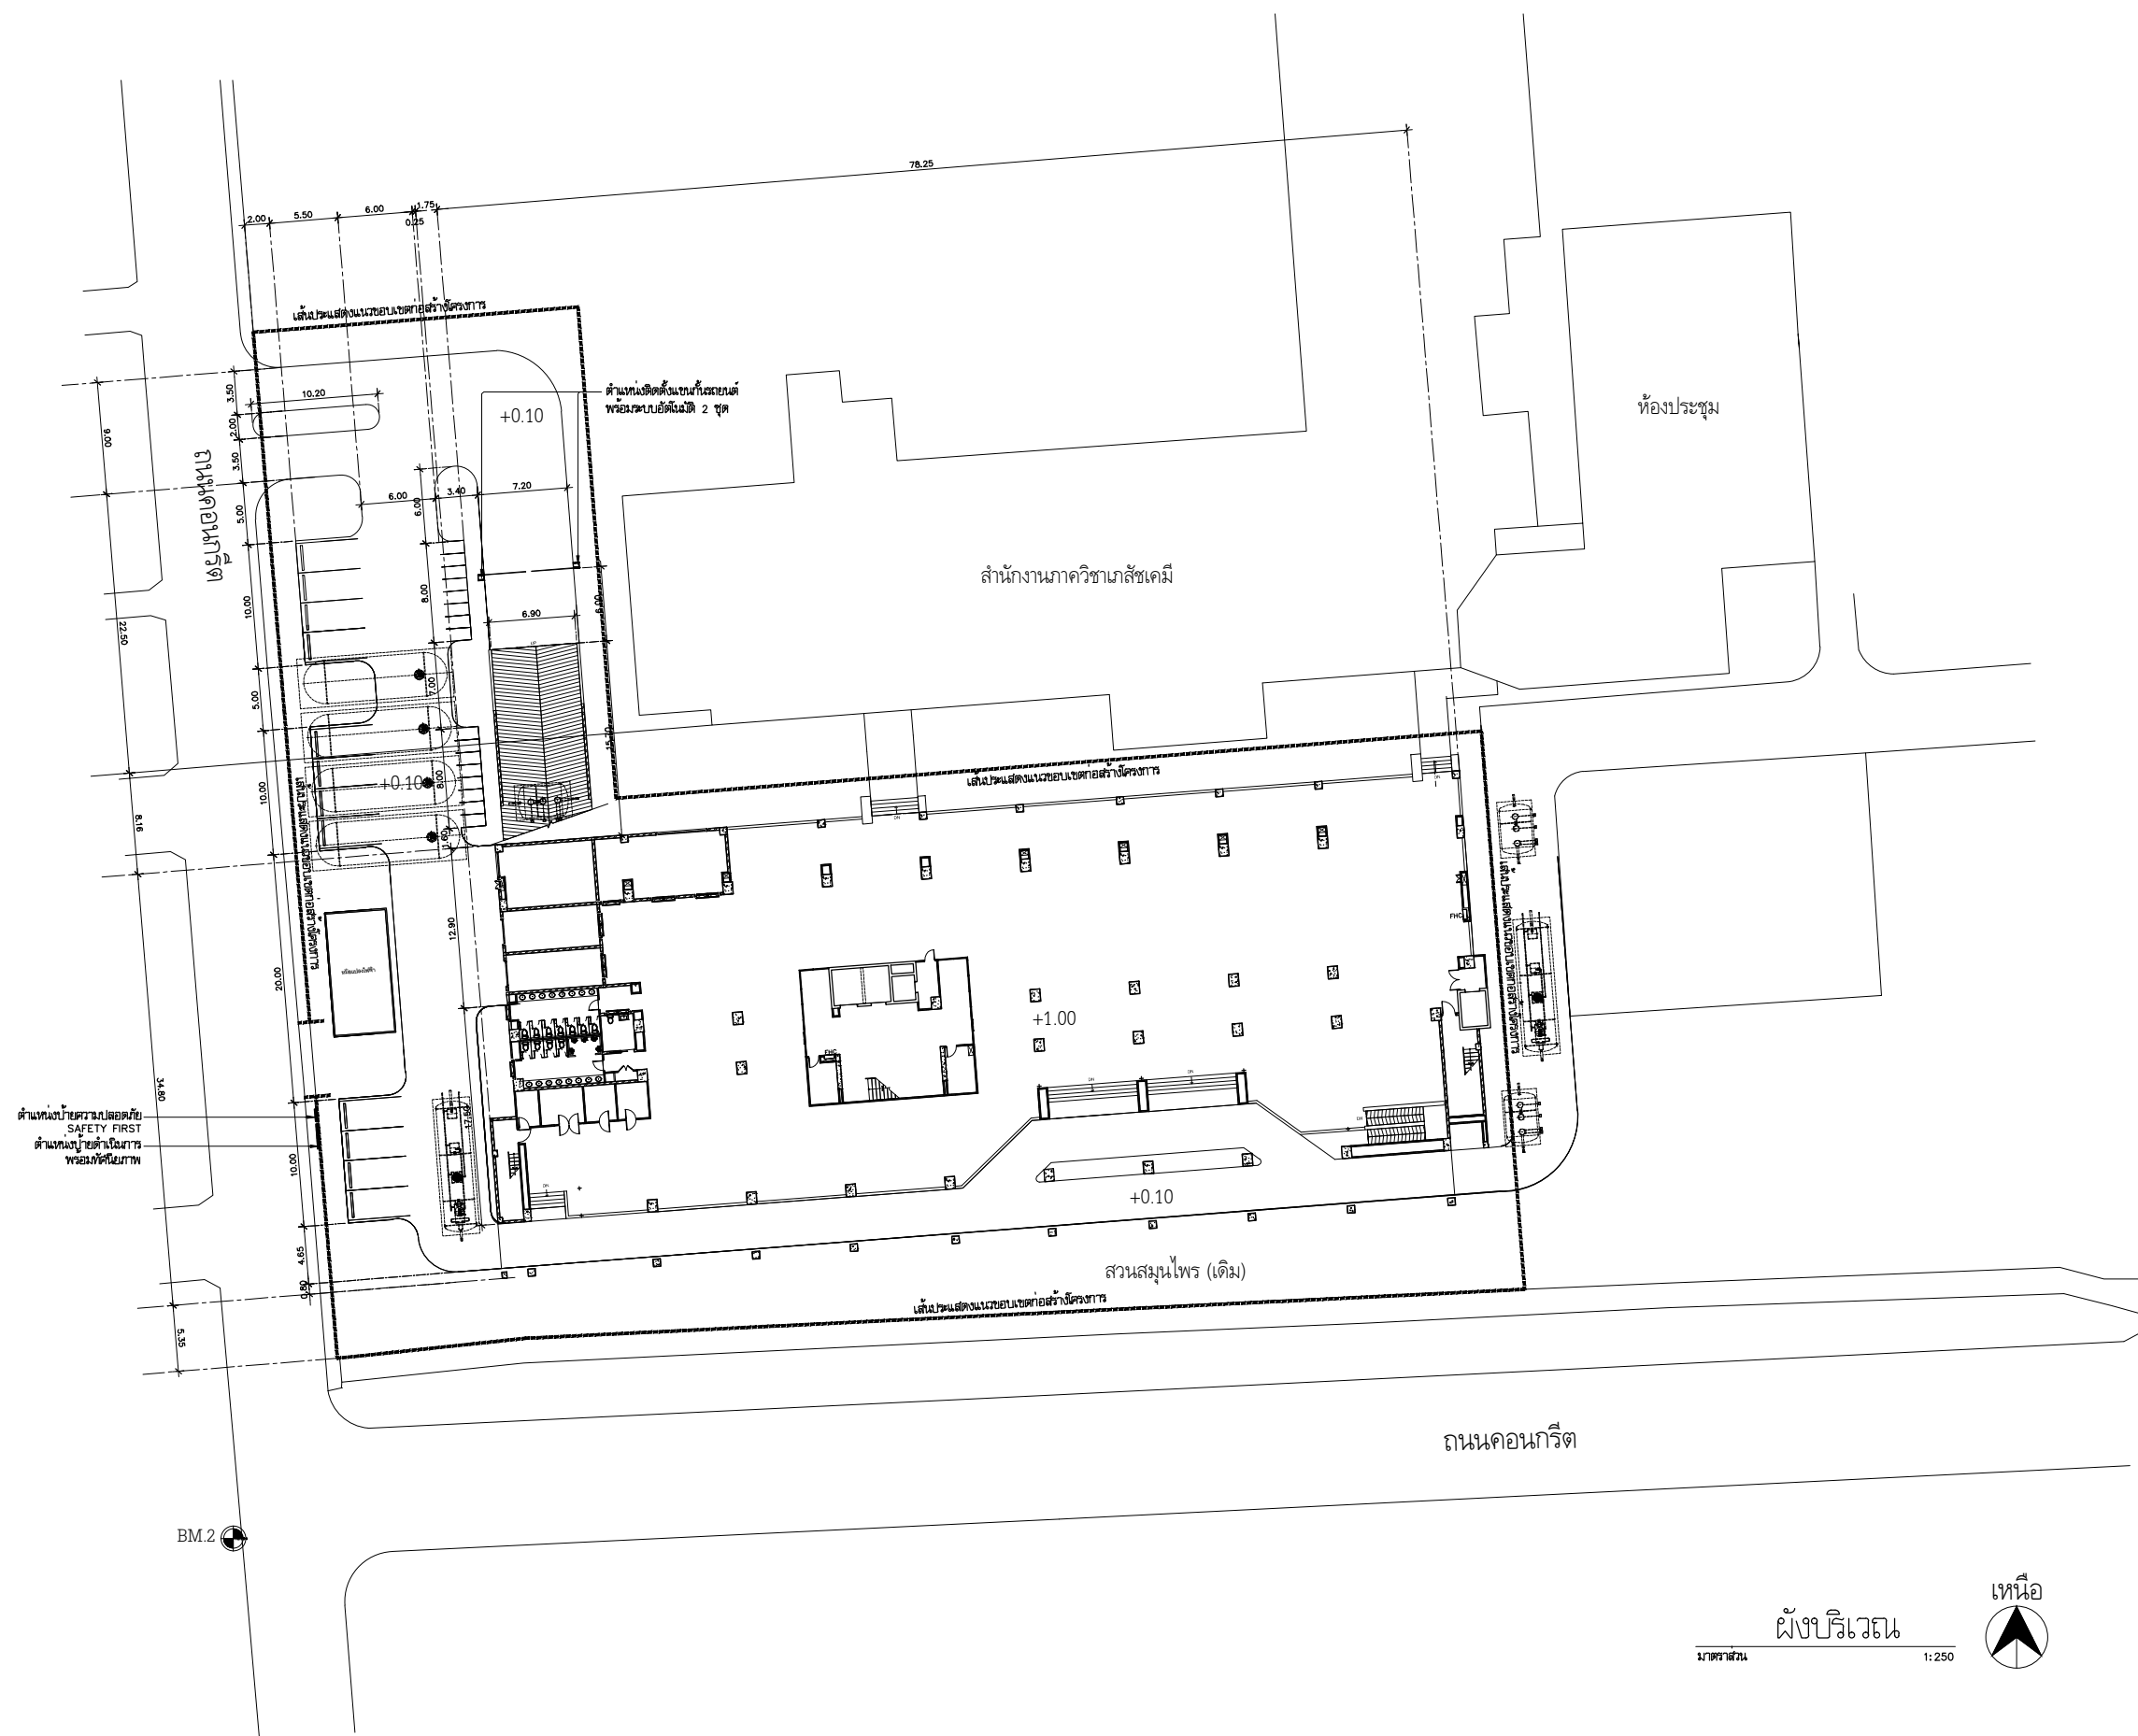

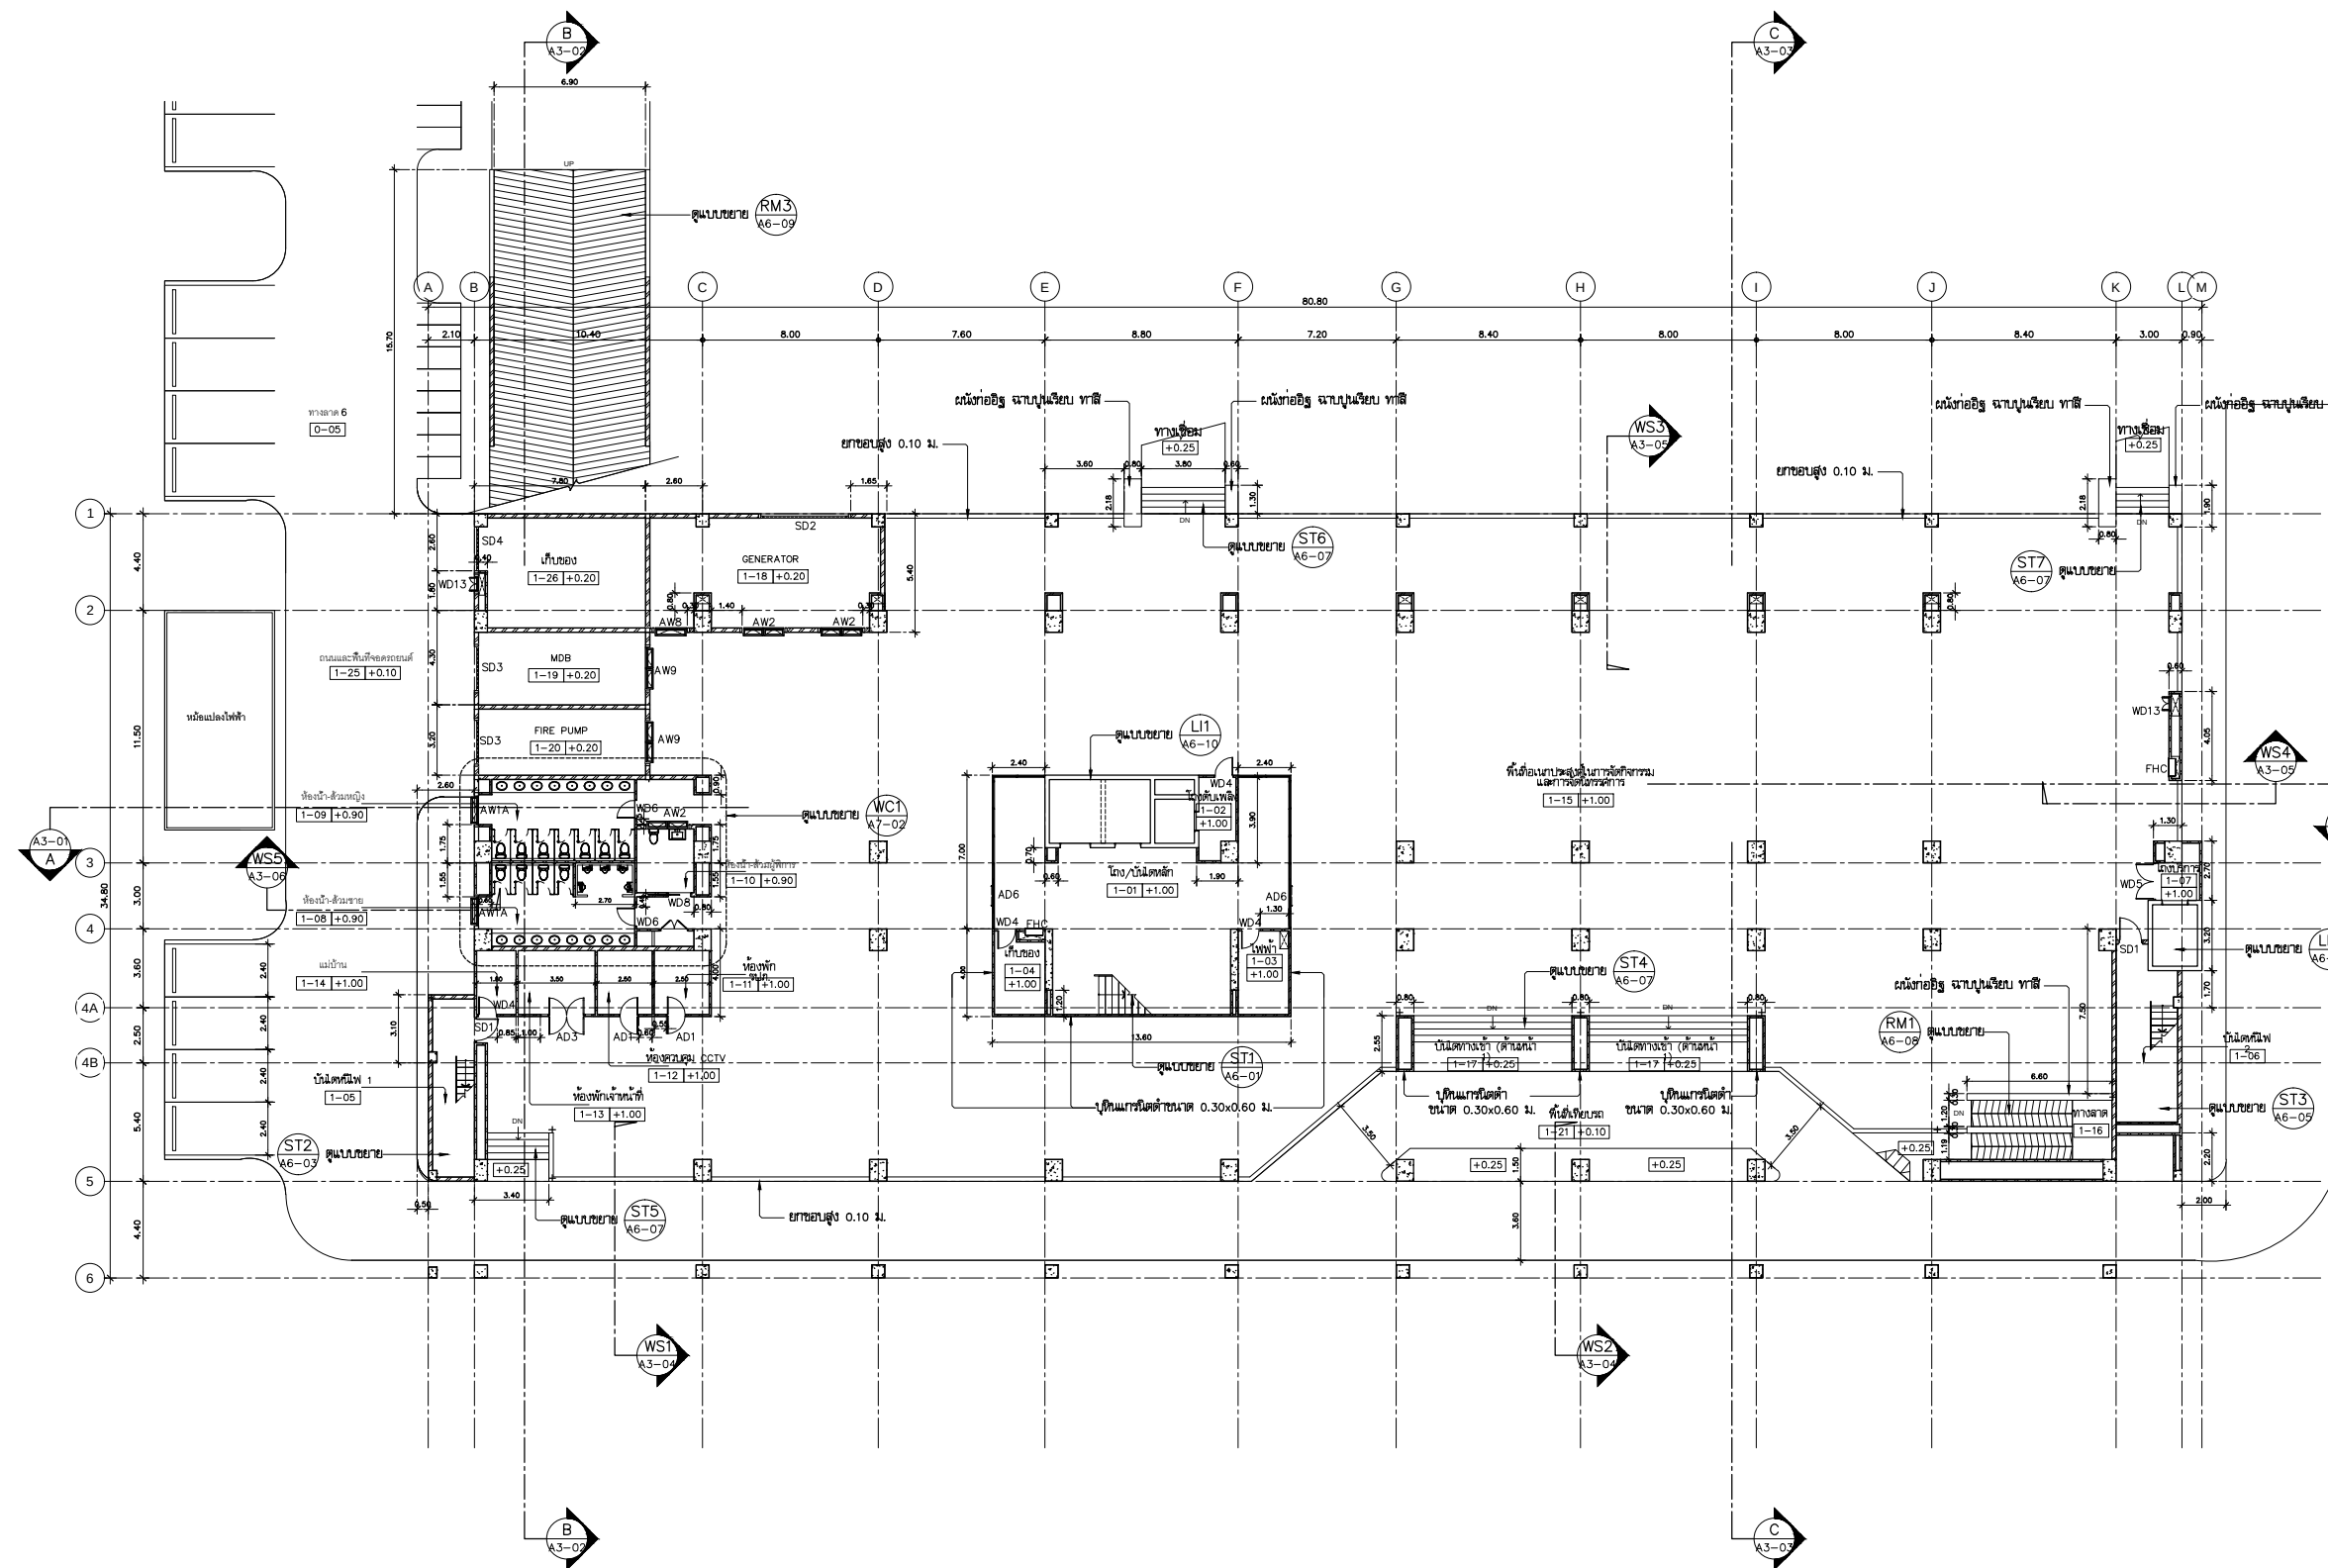ขนาดหน้า
แปลนพื้น ชั้น 1
1:150



ARCHITECT
PLANNER
CONSULTANT

PLANNING AND MAPPING CONSULTANTS COMPANY LIMITED

NOTE:

PROJECT No.
PMC 013-2013

PROJECT NAME
อาคารศูนย์ศึกษาและวิจัยด้านวิทยาศาสตร์สุขภาพ

SITE LOCATION
มหาวิทยาลัยสงขลานครินทร์ วิทยาเขตหาดใหญ่

OWNER
มหาวิทยาลัยสงขลานครินทร์ วิทยาเขตหาดใหญ่

PROJECT ARCHITECTS
นาย สุภากร อักษรสง่าง 2-สส 574

ARCHITECTS
นาย สุภากร อักษรสง่าง 2-สส 10971

URBAN DESIGNER
นาย วิวัฒน์ ชิตนวล สส.3

LANDSCAPE DESIGNER

INTERIOR DESIGNER

CHECKED BY
นาย ชีววุฒิ บุญประเสริฐ 2-สส 7081

CIVIL ENGINEER
นาย นิพนธ์ ศิริกุล 2ขย 1214

ELECTRICAL ENGINEER
นาย ปรีชา บุญพงษ์มณี สส.2219
นาย ธนชัย แซ่หวุ่น คือนักวิศวกรรมไฟฟ้า

MECHANICAL ENGINEER
นาย บัณฑิต นิยมวาท สก. 3387

ENVIRONMENTAL ENGINEER

ENERGY CONSULTANT

DRAWN BY
นาย ทศพล ชูทอง สส.1
นางสาว สุโหวดะ สีน่า สส.1

REVISION		
No.	DATE	DESCRIPTION

DRAWING TITLE
แปลนพื้น ชั้น 1

SCALE : 1:150

DATE OF ISSUE : 29-11-2013

FILE NAME :

DRAWING No. A2-01

TOTAL DRAWING 362




PLANNING AND MAPPING CONSULTANTS COMPANY LIMITED
794 PHETVASEM ROAD KATYH, BONGKHA, 90110
Tel/Fax: 66-822-61152/66-822-6091
E-mail: PMCC@HOTMAIL.COM

NOTE:
ALL DESIGN DRAWINGS AND OTHER PRODUCTS UNDER THE NAME OF PNC, CO., LTD. ARE LEGALLY THE PROPERTY OF PNC, CO., LTD. AND CANNOT BE USED WITHOUT PRIOR WRITTEN PERMISSION.

DRAWN BY

นาย ทศพล ชูทอง สด.บ.
นางสาว สุวิไลดา สันป่า สด.บ.

TOTAL DRAWING	362
---------------	-----

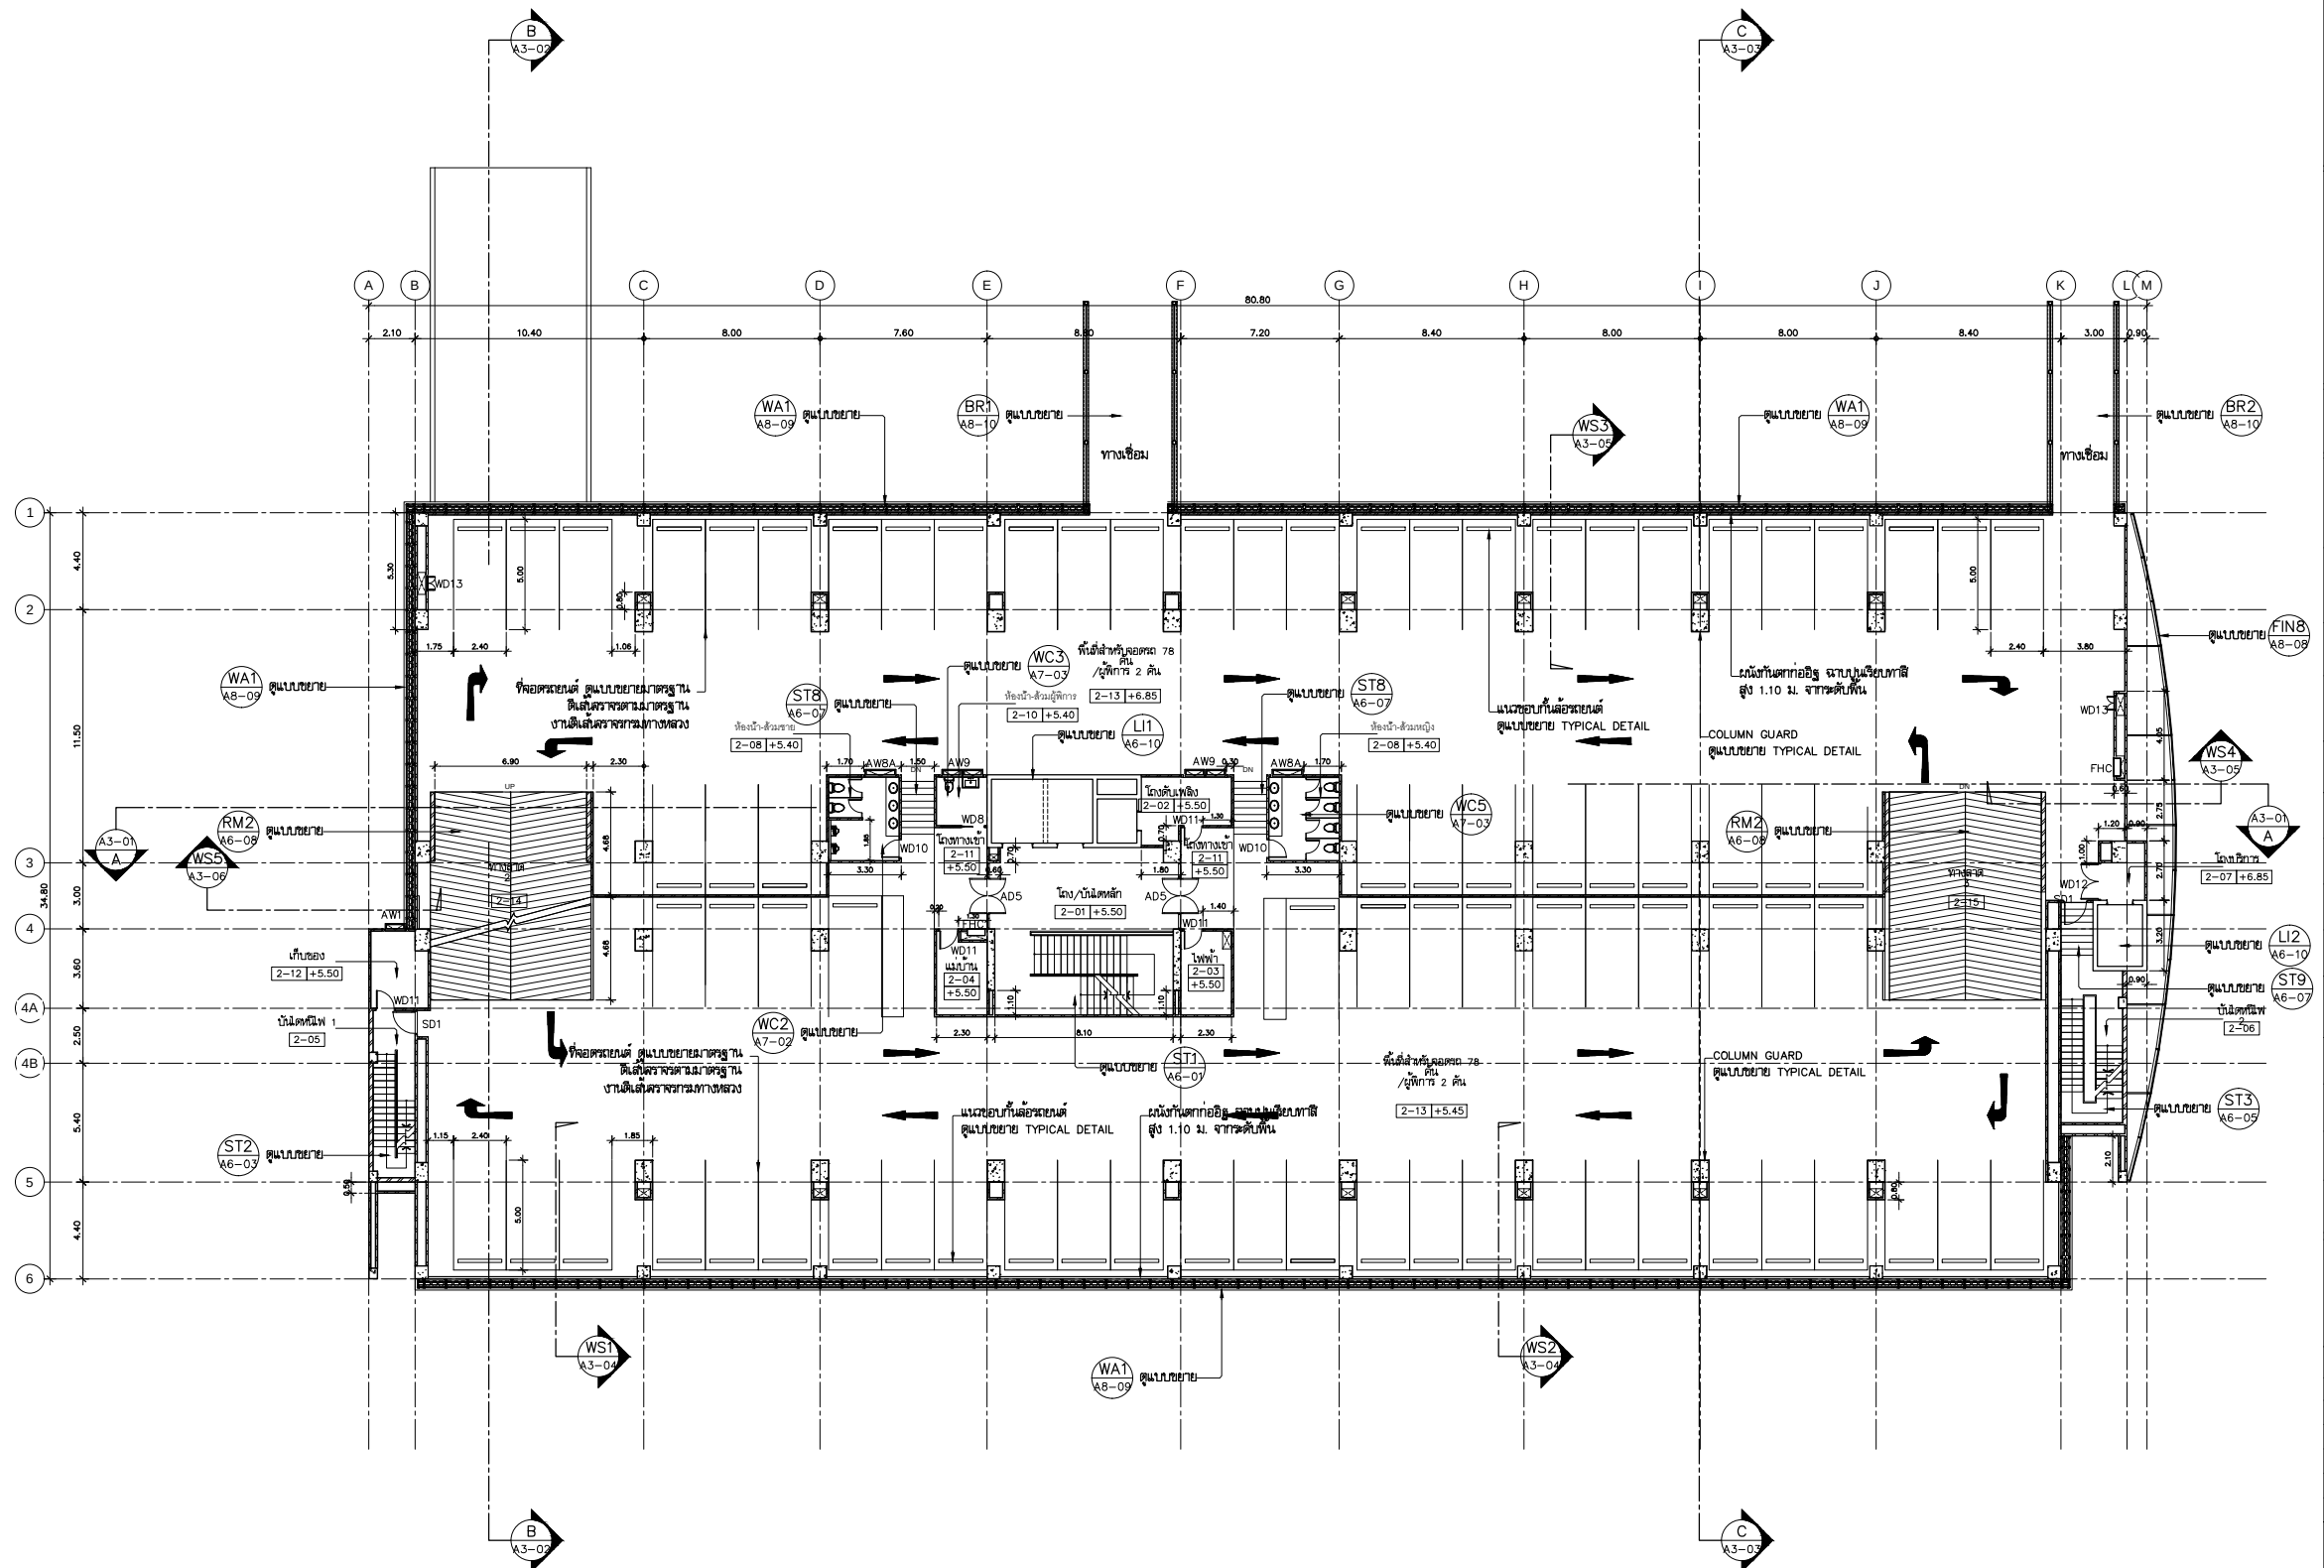

แผนผัง ชั้น 2

มาตราส่วน

1:150






PLANNING AND MAPPING CONSULTANTS COMPANY LIMITED

TOTAL DRAWING	362
---------------	-----

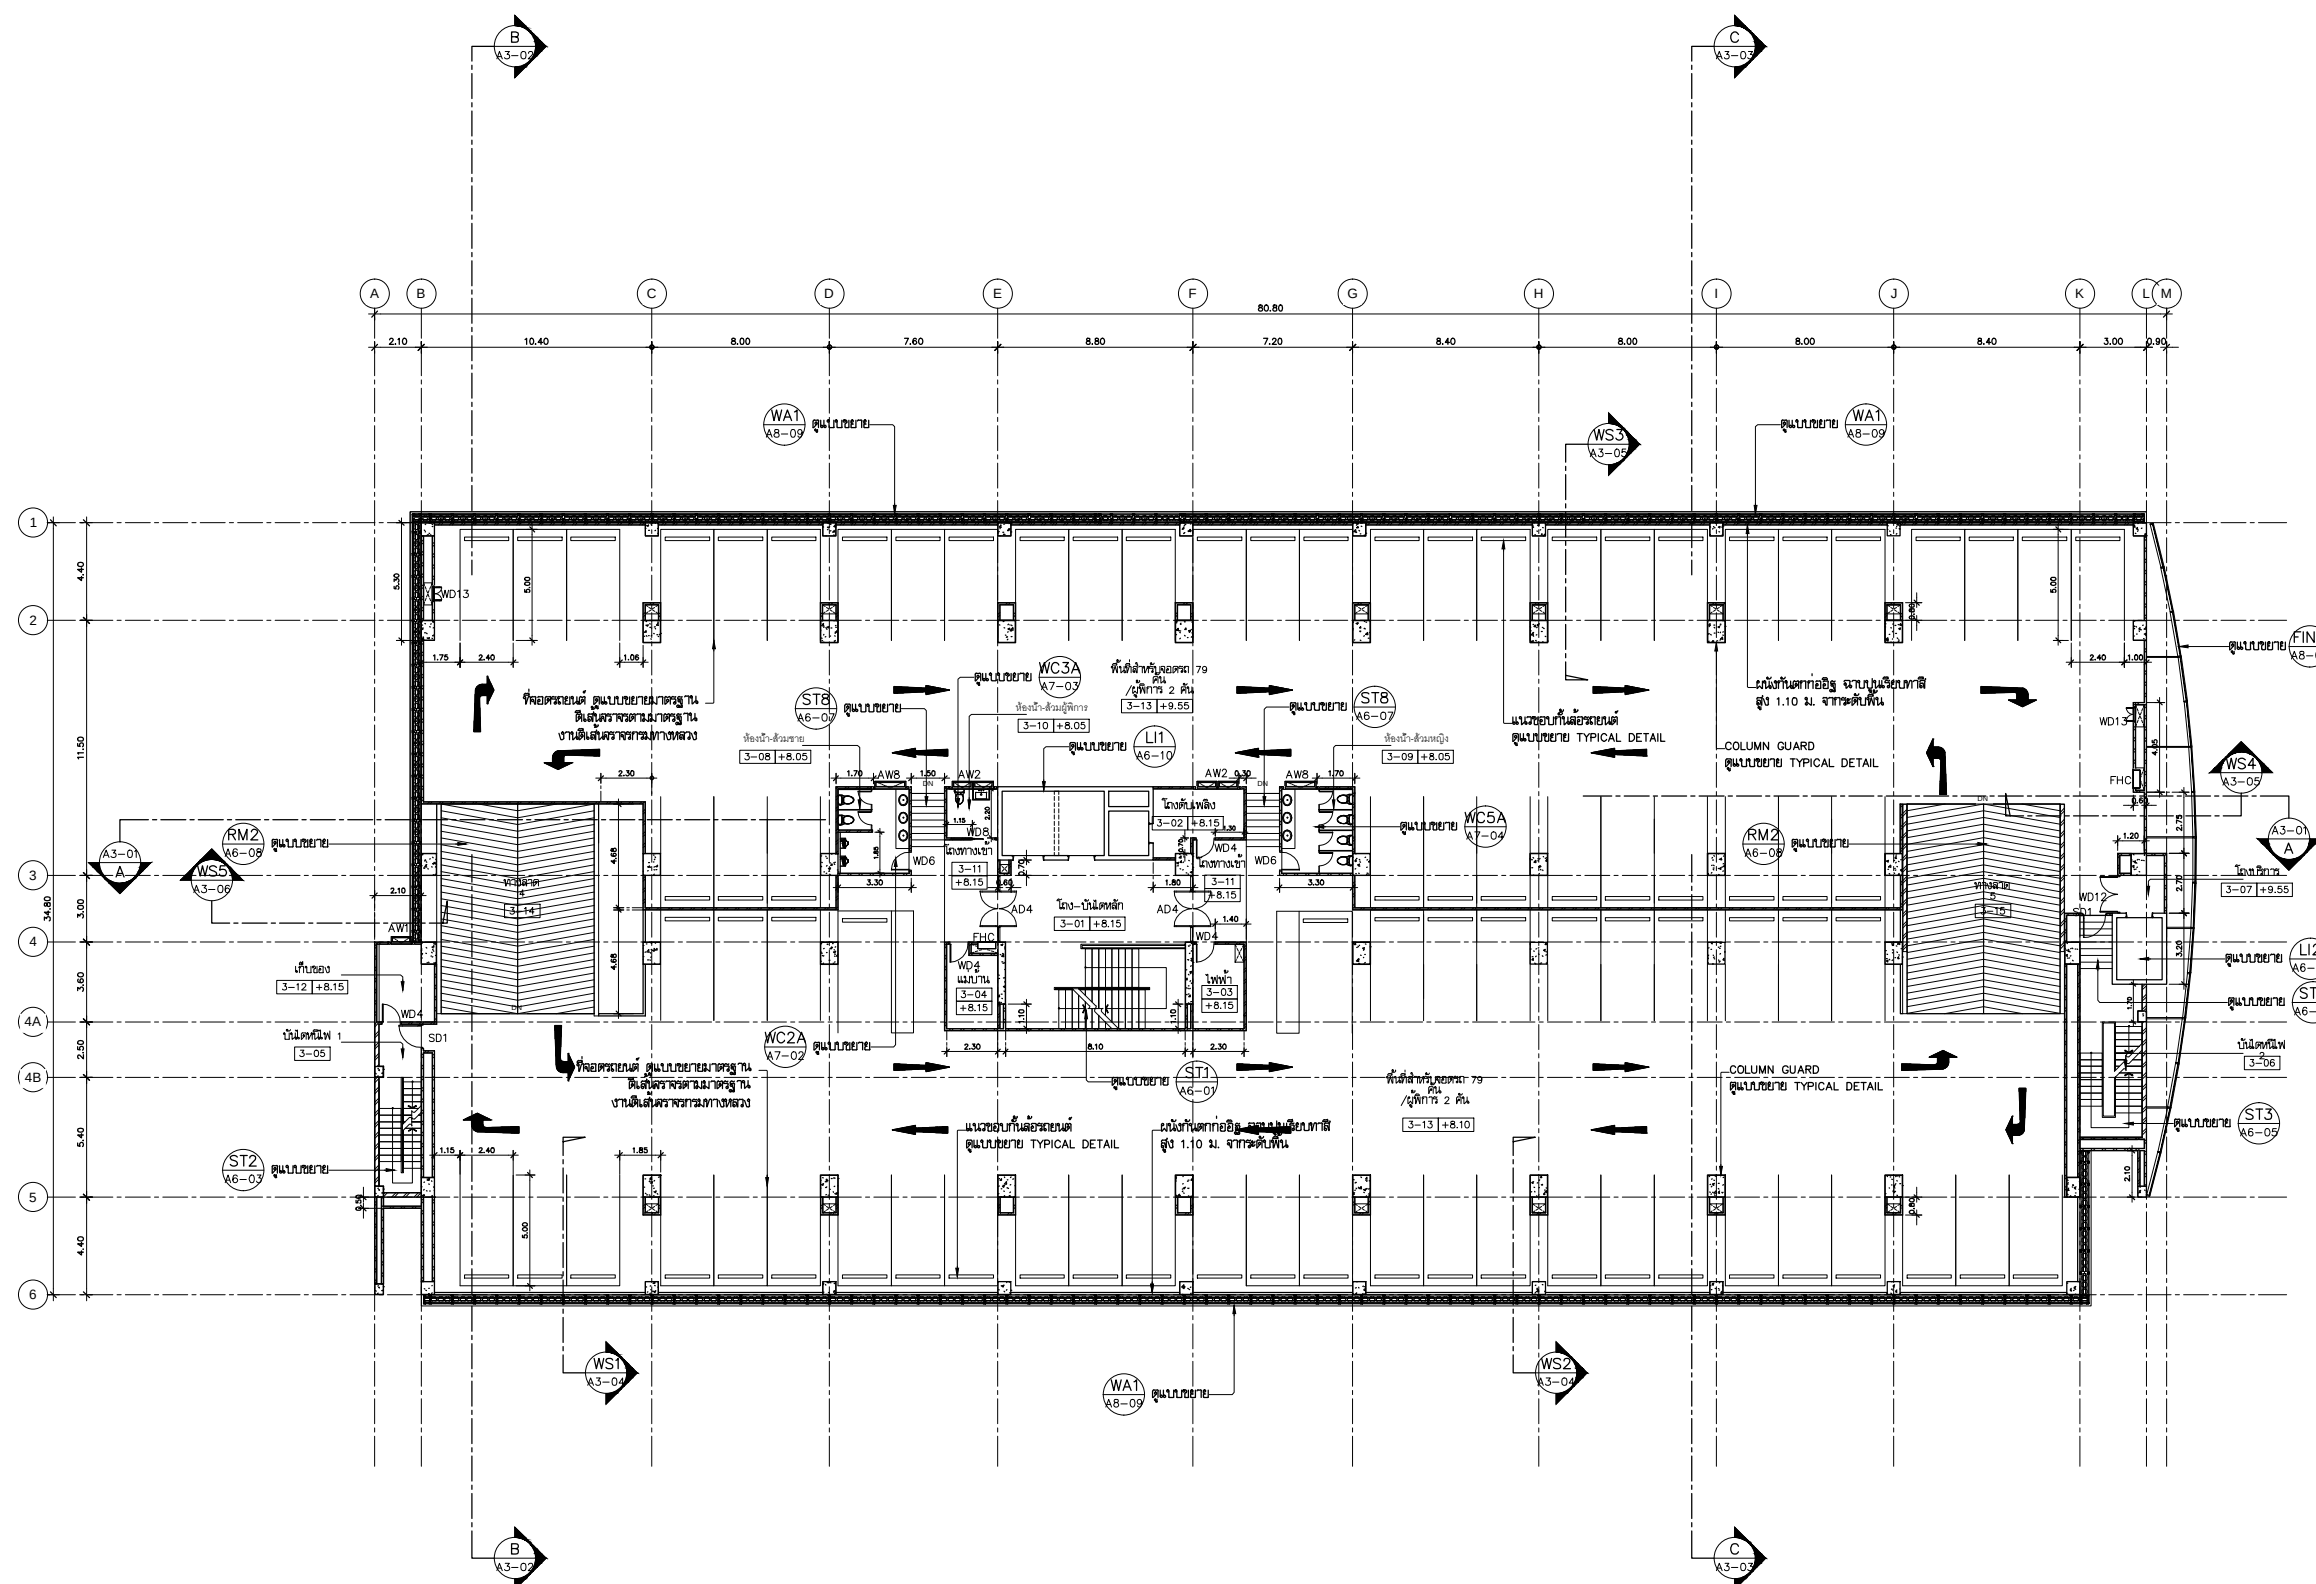

แบบแผนพื้น ชั่ว 3

1:150






PLANNING AND MAPPING CONSULTANTS COMPANY LIMITED

TOTAL DRAWING	362
---------------	-----

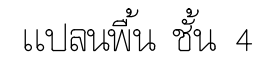

มาตราส่วน

1:150





ARCHITECT
PLANNER
CONSULTANT

PLANNING AND MAPPING CONSULTANTS COMPANY LIMITED

NOTE:
1. ALL DIMENSIONS ARE IN METERS UNLESS OTHERWISE SPECIFIED.
2. ALL DIMENSIONS ARE TO FACE UNLESS OTHERWISE SPECIFIED.

PROJECT No.
PMC 013-2013

PROJECT NAME
อาคารศูนย์ศึกษาและวิจัยด้านวิทยาศาสตร์สุขภาพ

SITE LOCATION
มหาวิทยาลัยสงขลานครินทร์ วิทยาเขตหาดใหญ่

OWNER
มหาวิทยาลัยสงขลานครินทร์ วิทยาเขตหาดใหญ่

PROJECT ARCHITECTS
นาย สุภากร อักษรสงวน 2-สต 574

ARCHITECTS
นาย สุภากร อักษรสงวน 2-สต 10971

URBAN DESIGNER
นาย วิวัฒน์ ชิตนวล 3-สต 3

LANDSCAPE DESIGNER

INTERIOR DESIGNER

CHECKED BY
นาย ชีวดี บุญประสม 2-สต 7081

CIVIL ENGINEER
นาย นิพนธ์ ศิริกุล 2-สต 1214

ELECTRICAL ENGINEER
นาย ปรีชา บุญพงษ์นิธิ สฟท.2219

MECHANICAL ENGINEER
นาย ธนชัย เพชรชนก คส.วิศวกรรมไฟฟ้า

ENVIRONMENTAL ENGINEER
นาย วัฒนฤดี นิยมวาท สก. 3387

ENERGY CONSULTANT

DRAWN BY
นาย ทศพล ชูทอง สด.1
นางสาว สุโหวดะ สีน่า สด.1

REVISION

No. DATE DESCRIPTION

1 2 3 100

DRAWING TITLE



SCALE : 1:150

DATE OF ISSUE : 29-11-2013

FILE NAME :

DRAWING No. A2-05

TOTAL DRAWING 362

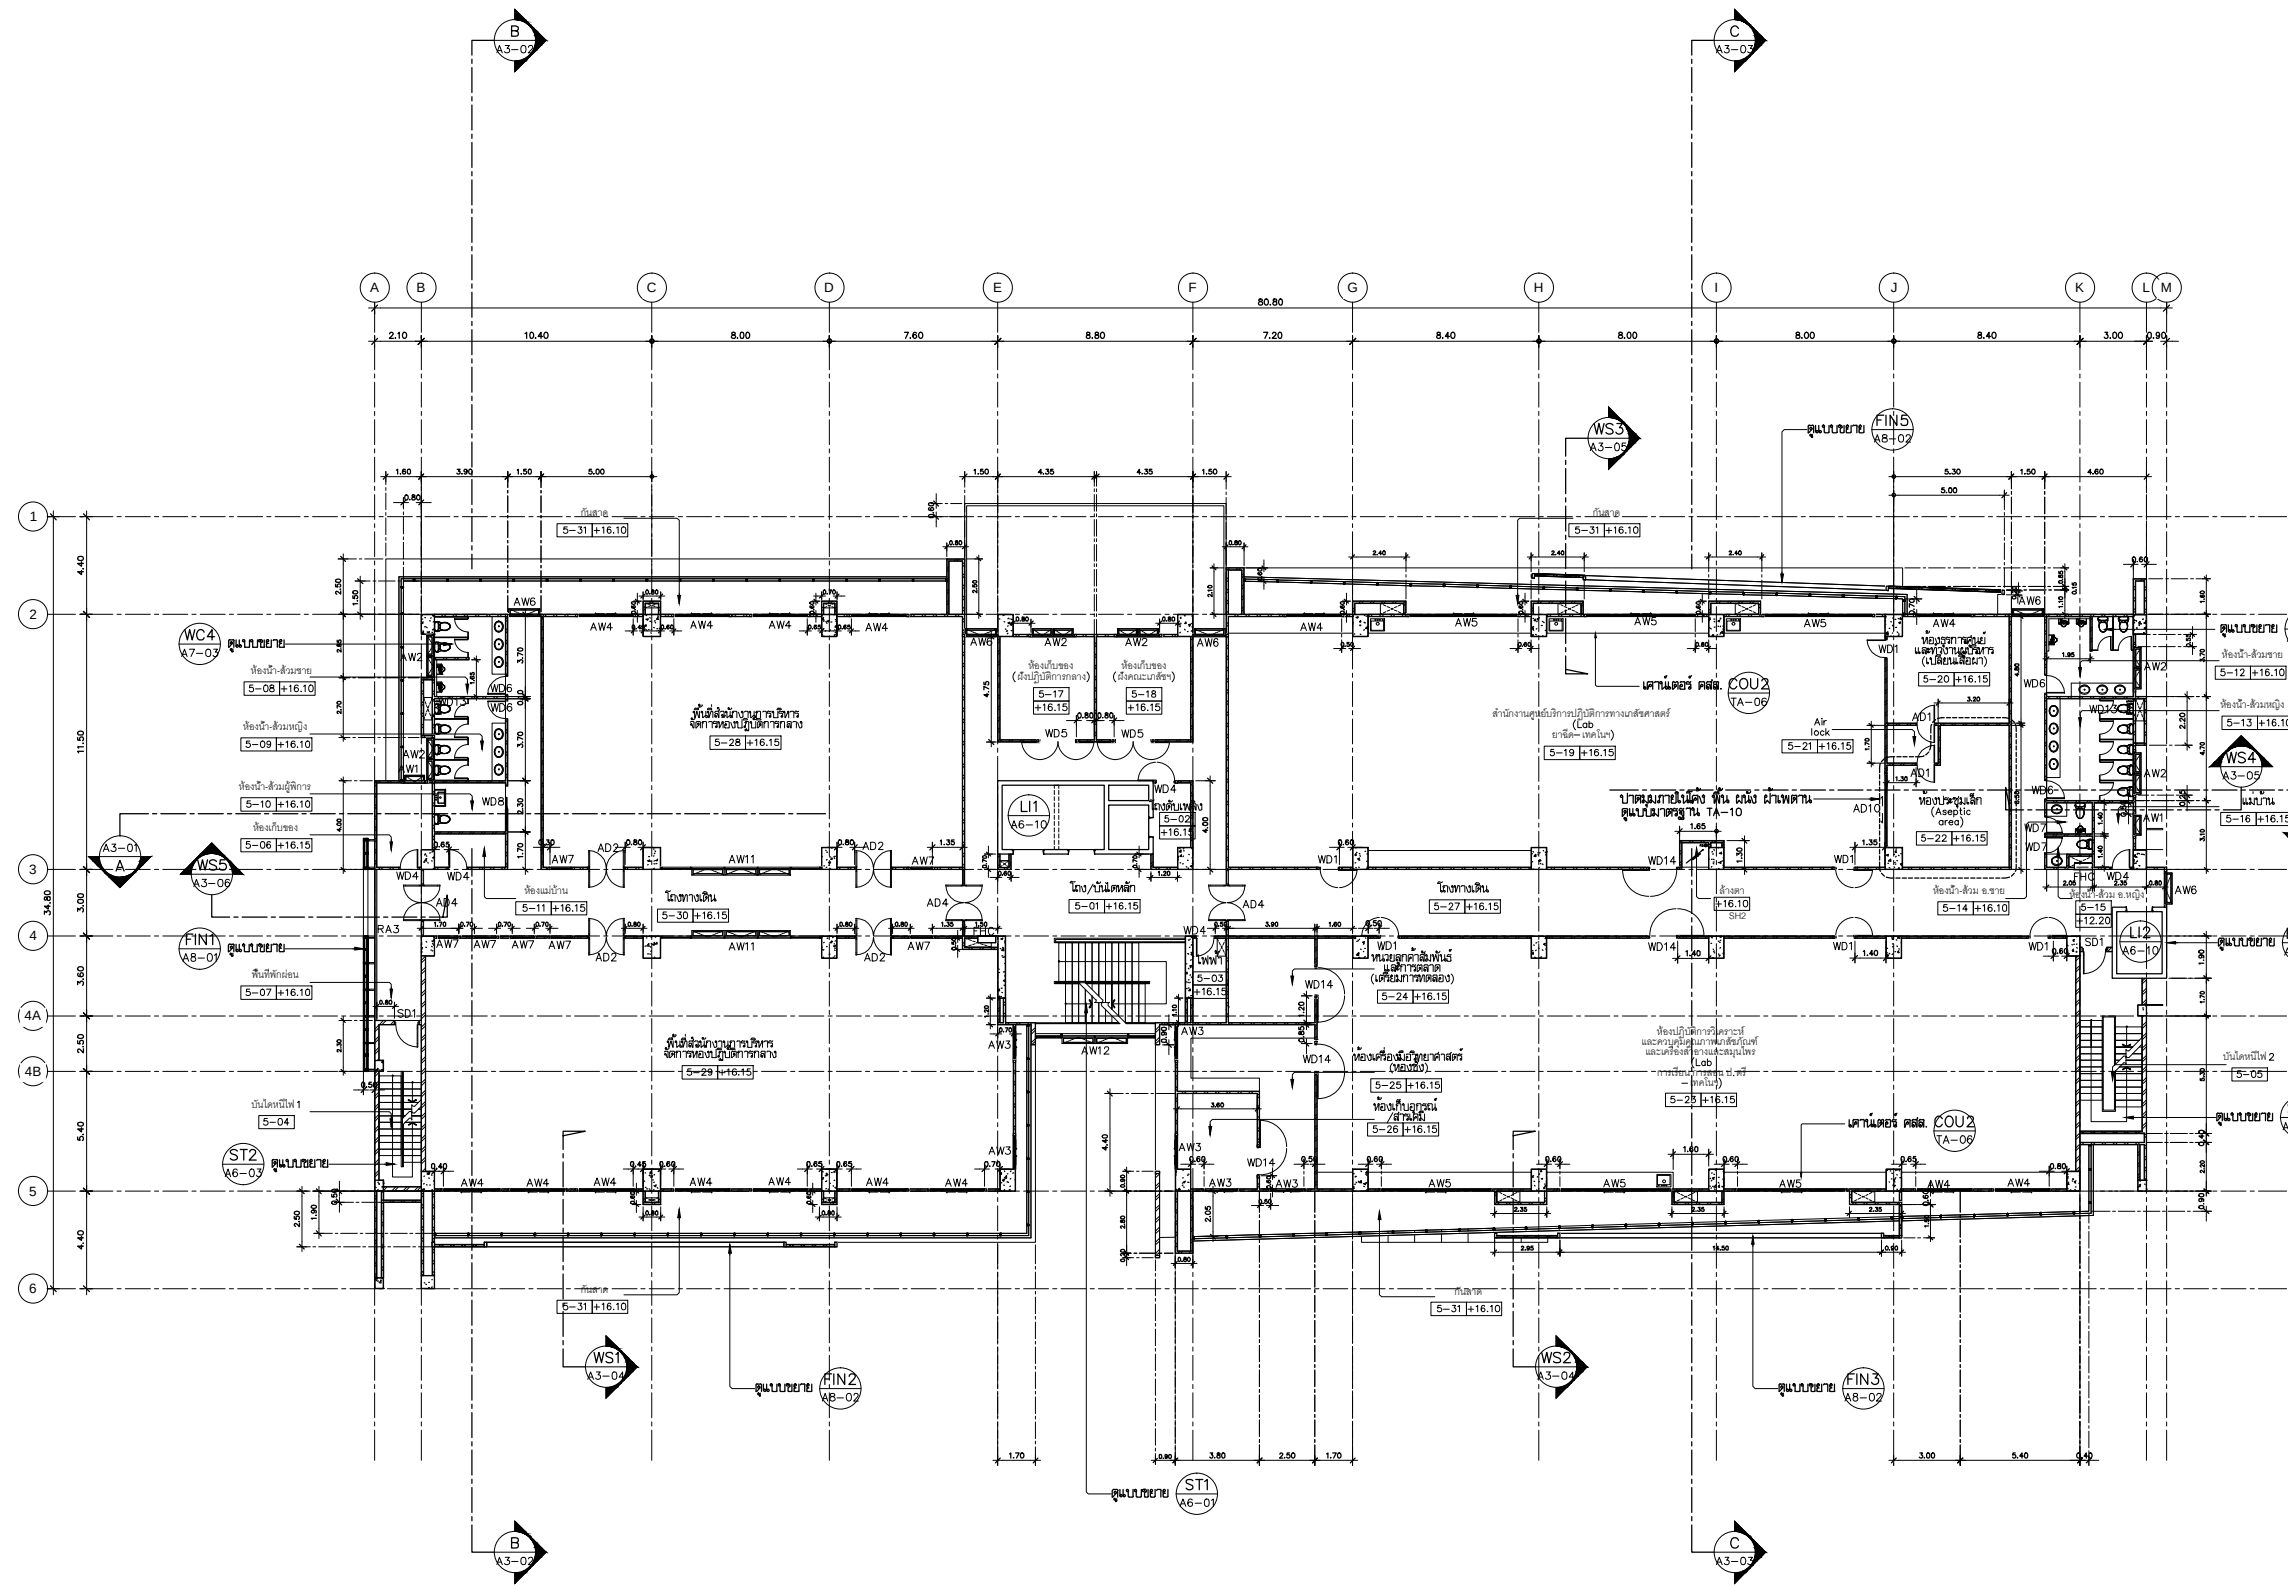

แปลนพื้นที่ 5
1:150



ARCHITECT
PLANNER
CONSULTANT

PLANNING AND MAPPING CONSULTANTS COMPANY LIMITED
100/100 หมู่ 10 ถนนสุขุมวิท แขวงคลองเตย เขตคลองเตย กรุงเทพมหานคร 10110

NOTE:
1. ALL DIMENSIONS ARE IN METERS UNLESS OTHERWISE SPECIFIED.
2. ALL DIMENSIONS ARE TO FACE UNLESS OTHERWISE SPECIFIED.
3. ALL DIMENSIONS ARE TO FACE UNLESS OTHERWISE SPECIFIED.

PROJECT No.
PMC 013-2013

PROJECT NAME
อาคารศูนย์ศึกษาและวิจัยด้านวิทยาศาสตร์สุขภาพ

SITE LOCATION
มหาวิทยาลัยสงขลานครินทร์ วิทยาเขตหาดใหญ่

OWNER
มหาวิทยาลัยสงขลานครินทร์ วิทยาเขตหาดใหญ่

PROJECT ARCHITECTS
นาย สุภากร อัครสงวณ ๖-๕๕ 574

ARCHITECTS
นาย สุภากร อัครสงวณ ๖-๕๕ 10971

URBAN DESIGNER
นาย วิวัฒน์ ชิตนวล ๕๕๕.3

LANDSCAPE DESIGNER

INTERIOR DESIGNER

CHECKED BY
นาย ชีววุฒิ บุญประเสริฐ ๖-๕๕ 7081

CIVIL ENGINEER
นาย นิวัฒน์ ศิริกุล ๖๕ 1214

ELECTRICAL ENGINEER
นาย ปรัชญา บุญพงษ์ภักดิ์ สฟท.2219

MECHANICAL ENGINEER
นาย ชัยวัฒน์ นิยมวาท สท. 3387

ENVIRONMENTAL ENGINEER

ENERGY CONSULTANT

DRAWN BY
นาย ทศพล ชูทอง สด.๒
นางสาว สุวิมล สีนฟ้า สด.๒

REVISION		
No.	DATE	DESCRIPTION

DRAWING TITLE
แปลนพื้นที่ 6


SCALE : 1:150

DATE OF ISSUE : 29-11-2013

FILE NAME :

DRAWING No. A2-06

TOTAL DRAWING 362

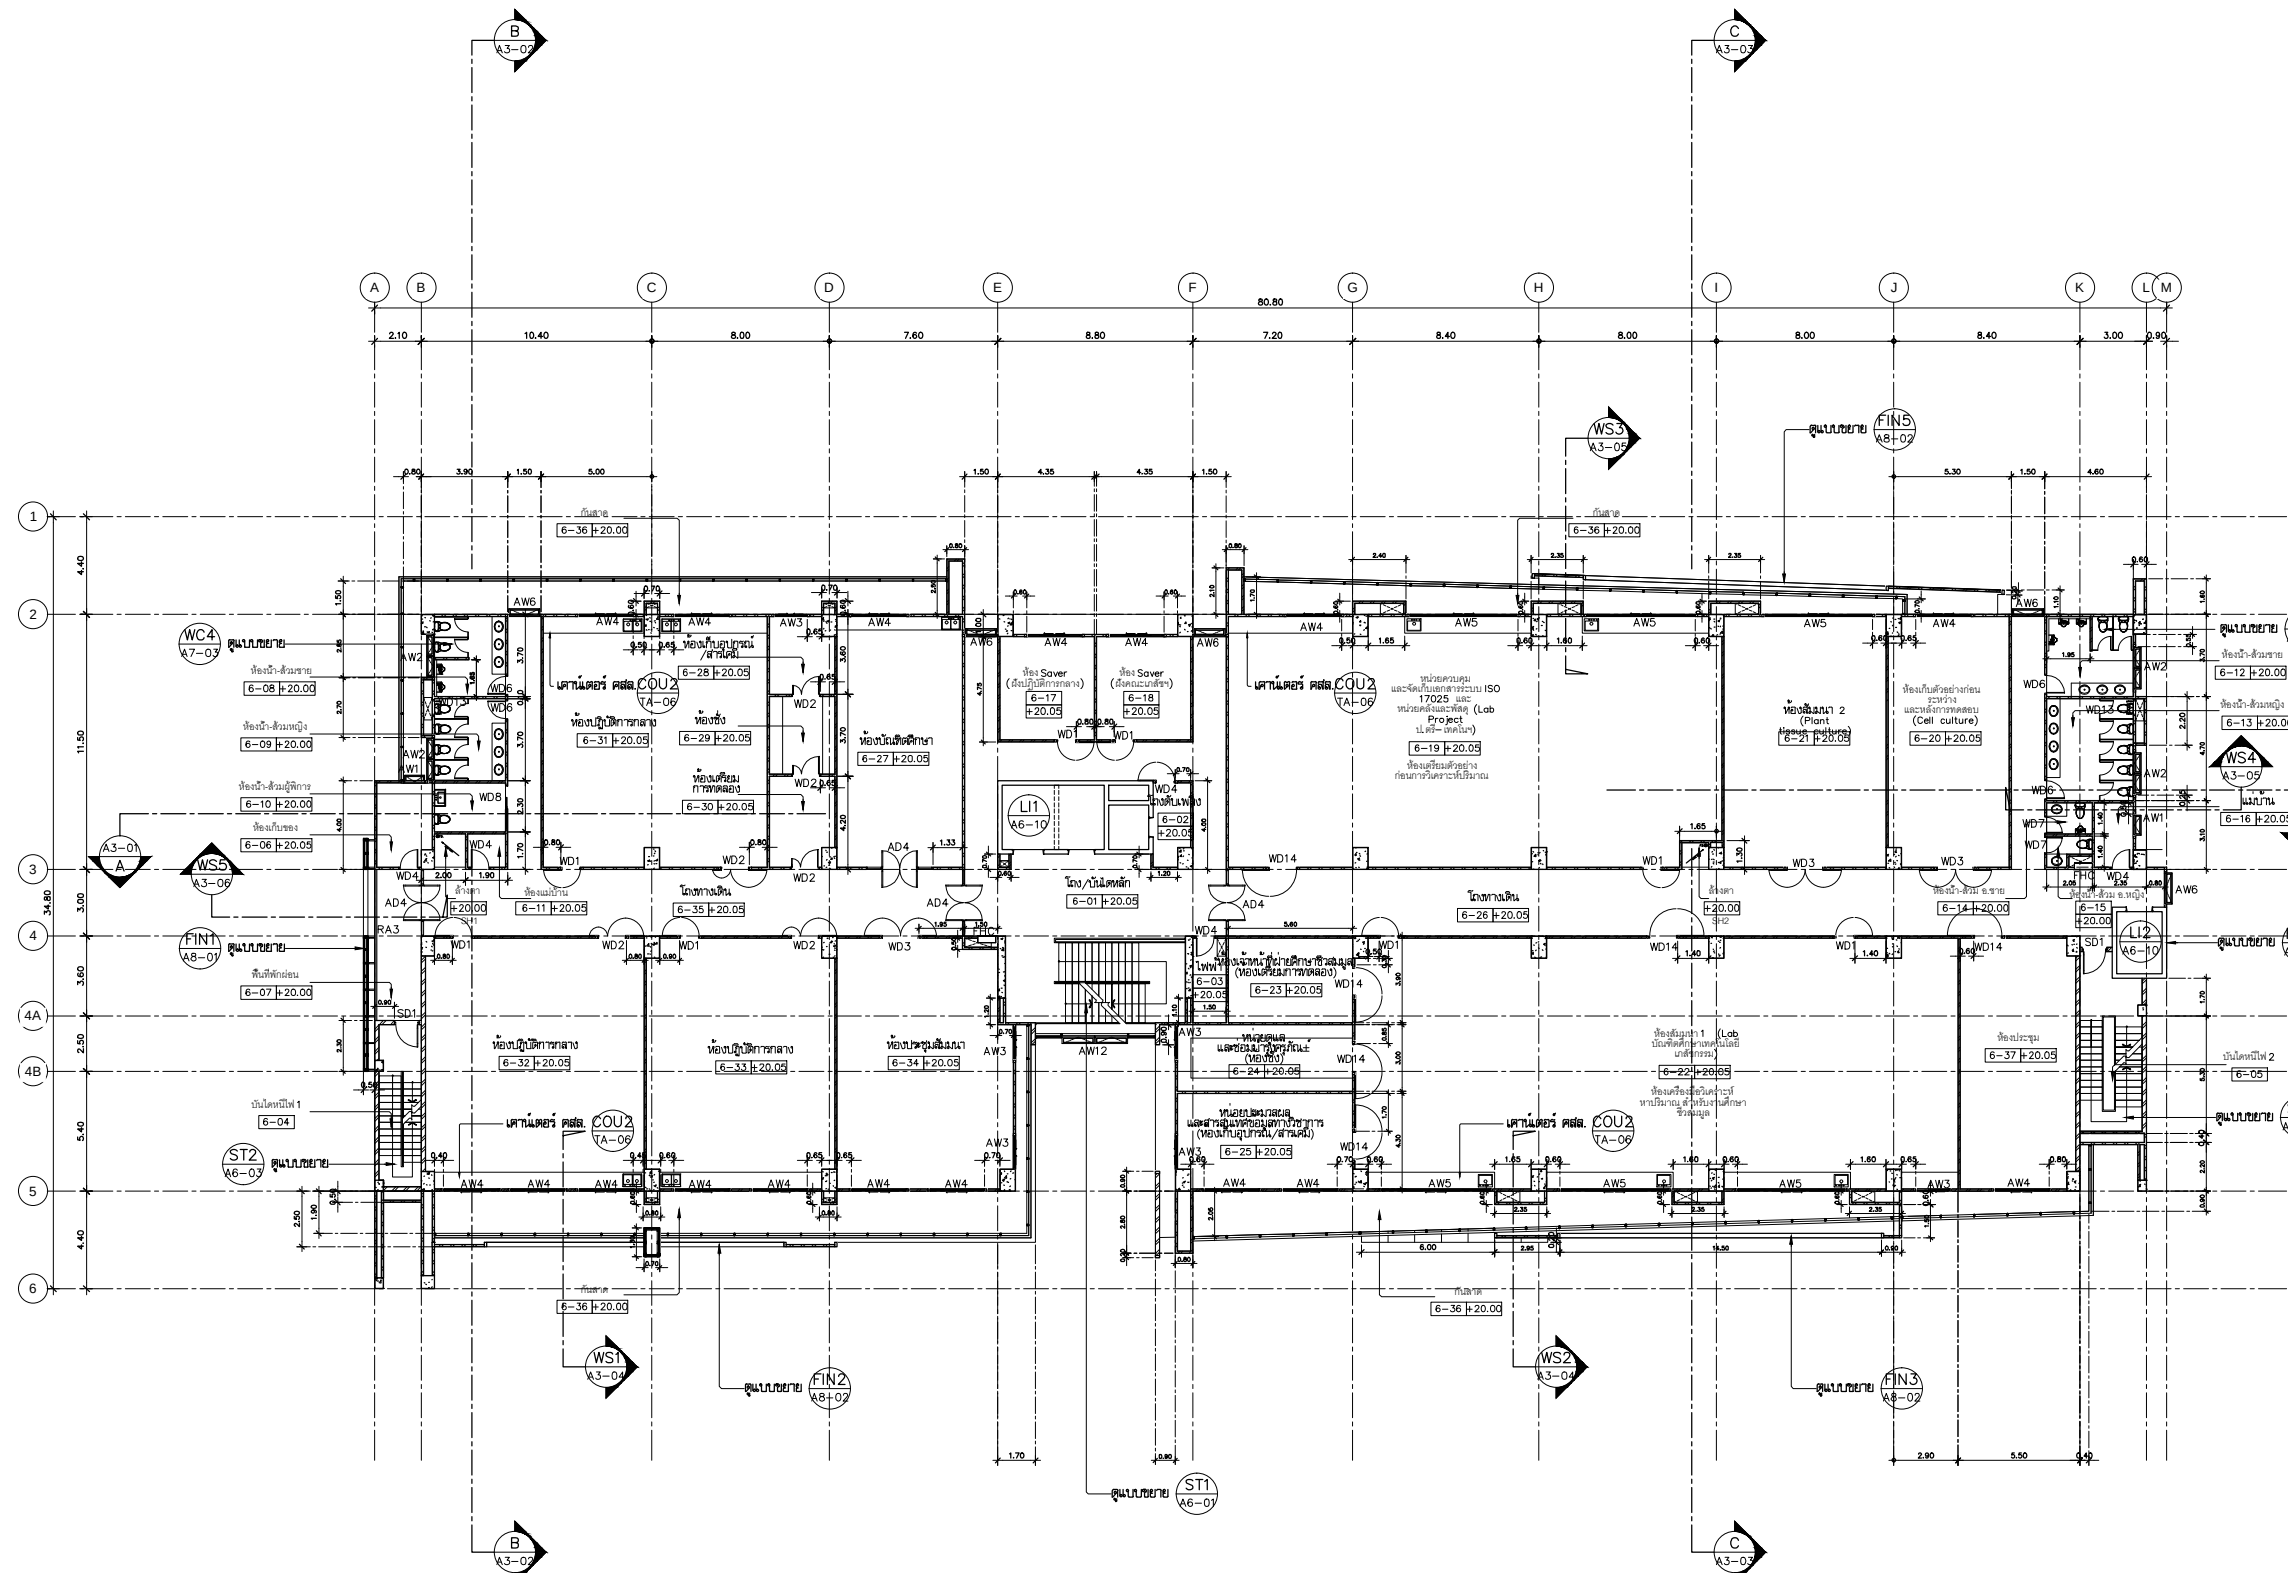

แปลนพื้นที่ ชั้น 6
มาตราส่วน 1:150



ARCHITECT
PLANNER
CONSULTANT

PLANNING AND MAPPING CONSULTANTS COMPANY LIMITED
100/100 ถนนสุขุมวิท แขวงคลองเตย เขตคลองเตย กรุงเทพมหานคร 10110

NOTE:
1. ALL DIMENSIONS ARE IN METERS UNLESS OTHERWISE SPECIFIED.
2. ALL DIMENSIONS ARE TO FACE UNLESS OTHERWISE SPECIFIED.
3. ALL DIMENSIONS ARE TO CENTERLINE UNLESS OTHERWISE SPECIFIED.

PROJECT No.
PMC 013-2013

PROJECT NAME
อาคารศูนย์ศึกษาและวิจัยด้านวิทยาศาสตร์สุขภาพ

SITE LOCATION
มหาวิทยาลัยสงขลานครินทร์ วิทยาเขตหาดใหญ่

OWNER
มหาวิทยาลัยสงขลานครินทร์ วิทยาเขตหาดใหญ่

PROJECT ARCHITECTS
นาย สุภากร อัครสงวน 2-สต 574

ARCHITECTS
นาย สุภากร อัครสงวน 2-สต 10971

URBAN DESIGNER
นาย วิวัฒน์ ชิตนวล 3-สต 3

LANDSCAPE DESIGNER

INTERIOR DESIGNER

CHECKED BY
นาย ชีววุฒิ บุญประสม 2-สต 7081

CIVIL ENGINEER
นาย นิวัฒน์ ศิริกุล 2-สต 1214

ELECTRICAL ENGINEER
นาย ปรัชญา บุญพงษ์ภักดิ์ สฟท 2219

MECHANICAL ENGINEER
นาย ชัยวัฒน์ นิยมวงศ์ สท 3387

ENVIRONMENTAL ENGINEER

ENERGY CONSULTANT

DRAWN BY
นาย ทศพล ชูทอง สด 11
นางสาว สุวิมล สีนฟ้า สด 11

REVISION

No.	DATE	DESCRIPTION

DRAWING TITLE
แปลนพื้นที่ 7


SCALE : 1:150

DATE OF ISSUE : 29-11-2013

FILE NAME :

DRAWING No. A2-07

TOTAL DRAWING 362

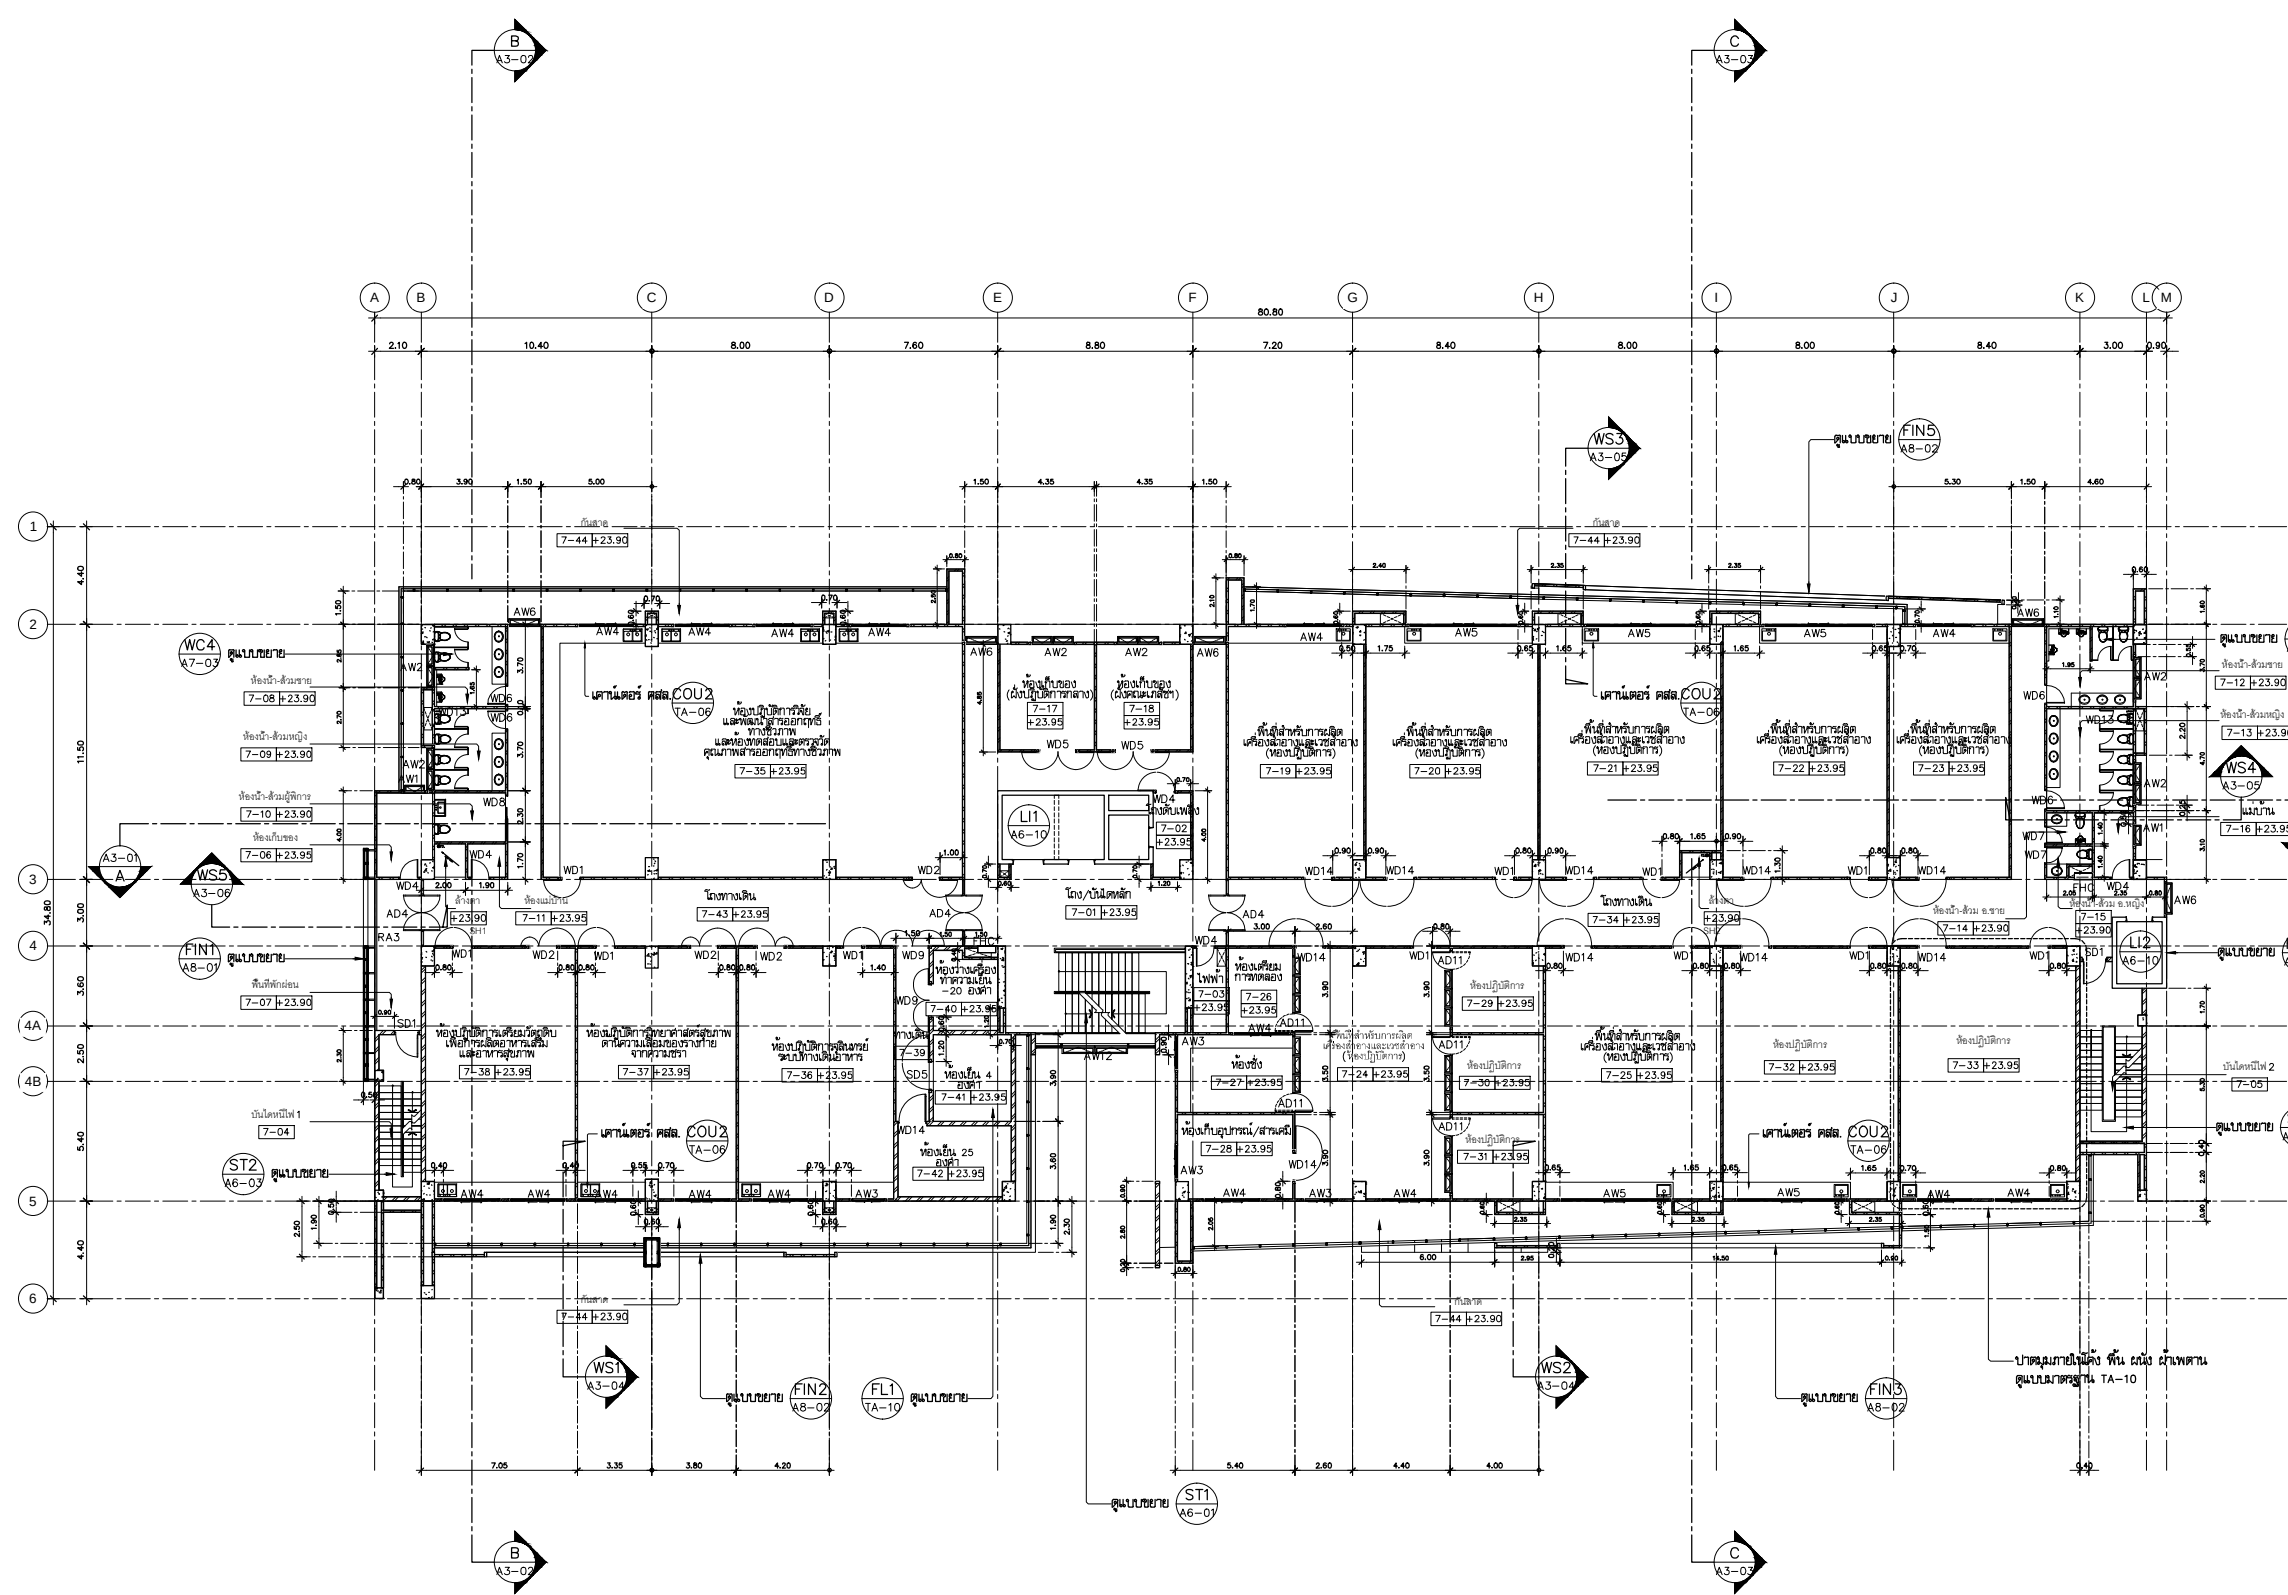

แปลนพื้นที่ ชั้น 7
มาตราส่วน 1:150




PLANNING AND MAPPING CONSULTANTS COMPANY LIMITED
794 PHETVASEM ROAD KATYH, BONGKHA, 90110
Tel/Fax: 66-422-4152/66-422-0491
E-mail: PMCC@HOTMAIL.COM

NOTE:

ALL DESIGN DRAWINGS AND OTHER PRODUCTIONS UNDER THE NAME OF P&C CO., LTD. ARE LEGALLY THE PROPERTY OF P&C CO., LTD. AND CANNOT BE USED WITHOUT PRIOR WRITTEN PERMISSION.

นาย ทศพล ชูทอง ส.บ.
นางสาว สุไหวตะ ผันผา ส.บ.

TOTAL DRAWING	362
---------------	-----

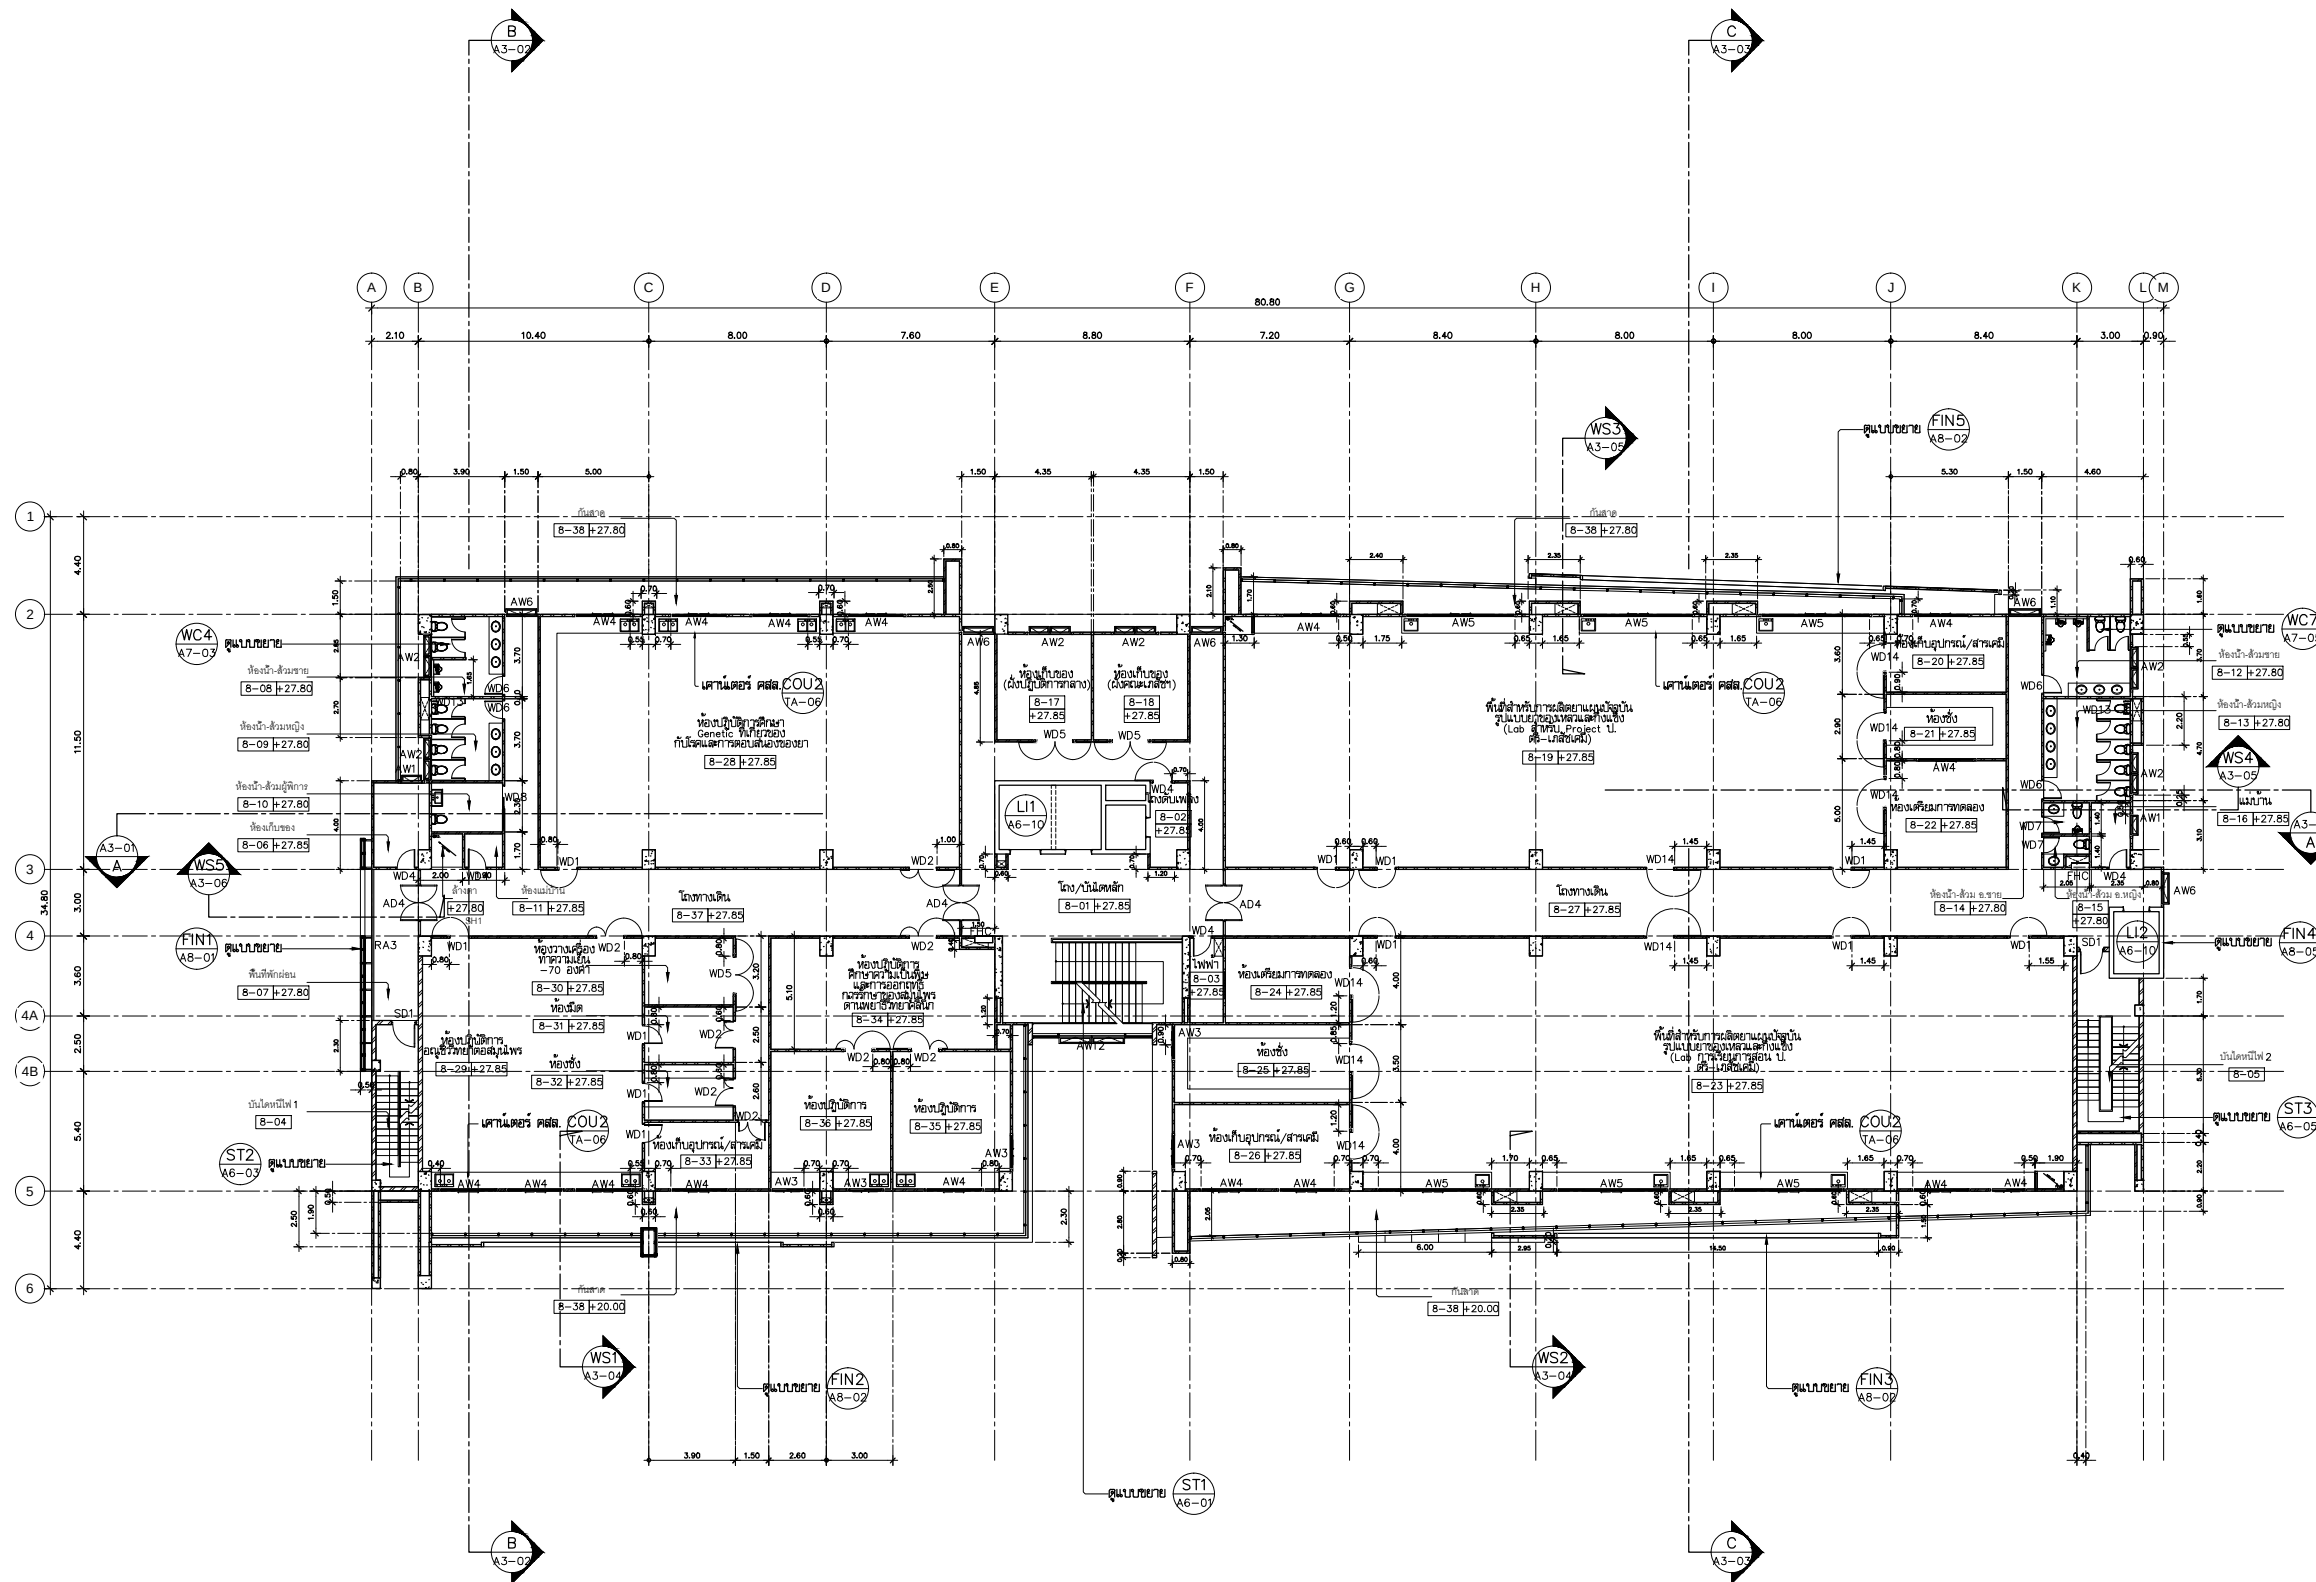


มาตราส่วน

1:150






PLANNING AND MAPPING CONSULTANTS COMPANY LIMITED
191 PHETKASEM ROAD KATYING, BANGKOK 10110
Tel/Fax: 46-4224/13286-4224/4911
Email: PMCO2010@gmail.com

NOTE:
ALL DESIGN DRAWINGS AND OTHER PRODUCTIONS UNDER THE NAME OF P.M.C. CO., LTD. ARE LEGALLY THE PROPERTY OF P.M.C. CO., LTD. AND CANNOT BE USED WITHOUT PRIOR WRITTEN PERMISSION.

TOTAL DRAWING	362
---------------	-----

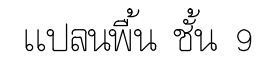

มาตราส่วน

1:150






PLANNING AND MAPPING CONSULTANTS COMPANY LIMITED
794 PHETVASEM ROAD (ATYI), BANGKOK 10110
Tel/Fax: 66-2-224-1126/66-2-224-6811
E-mail: PRC02375@kscnet.com

NOTE:
ALL DESIGN DRAWINGS AND OTHER PRODUCTIONS UNDER THE NAME OF PNC, CO., LTD. ARE LEGALLY THE PROPERTIES OF PNC, CO., LTD. AND CANNOT BE USED WITHOUT PRIOR WRITTEN PERMISSION.

TOTAL DRAWING	362
---------------	-----

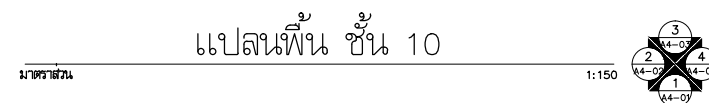



PLANNING AND MAPPING CONSULTANTS COMPANY LIMITED
196 PHETSAEEROM ROAD WATYING, BANGKOK 10110
Tel: (66) 2294 1120/66-42546811
Fax: (66) 2294 1120/66-42546811

NOTE:
ALL DESIGN DRAWINGS AND OTHER PRODUCTIONS UNDER THE NAME OF PACC, CO., LTD., ARE LEGALLY THE PROPERTIES OF PACC, CO., LTD. AND CANNOT BE USED WITHOUT PRIOR WRITTEN PERMISSION.

PROJECT NAME
อาคารศูนย์ศึกษาและวิจัยด้านวิทยาศาสตร์สุขภาพ

SITE LOCATION
มหาวิทยาลัยสงขลานครินทร์ วิทยาเขตหาดใหญ่

OWNER	มหาวิทยาลัยสงขลานครินทร์ วิทยาเขตหาดใหญ่
-------	--

PROJECT ARCHITECTS
นาย สุภกร อักษรสว่าง 2-สถ 574

ARCHITECTS
นาย สุทธา กลอดเพชร ภ-สถ 1097

URBAN DESIGNER	
นาย วิวัฒน์ จิตนวล	๙๙๙๓

LANDSCAPE DESIGNER

INTERIOR DESIGNER

CHECKED BY
นาย ชีรวดี บุญประสม ภ-สถ 7081

CIVIL ENGINEER	
นาย นิวัฒน์ ศิริกุล	วช. 1214

ELECTRICAL ENGINEER
นาย ปรีชา บุญพงษ์สมบัติ สฟก2219
นาย รณชัย เพชรหนู คณ.บ.วิศวกรรมไฟฟ้า

MECHANICAL ENGINEER
นาย บัญญัติ นิยมวาต สก. 3387

ENVIRONMENTAL ENGINEER

ENERGY CONSULTANT

DRAWN BY

นาย ทศพล ชูทอง สด.บ.
นางสาว สุไหวตะ ผึ้งป่า สด.บ.

REVISION

No.	DATE	DESCRIPTION

DRAWING TITLE	



SCALE : 1:150

DATE OF ISSUE : 29-11-2013

FILE NAME :

DRAWING No.	A2-11
-------------	-------

TOTAL DRAWING	362
---------------	-----

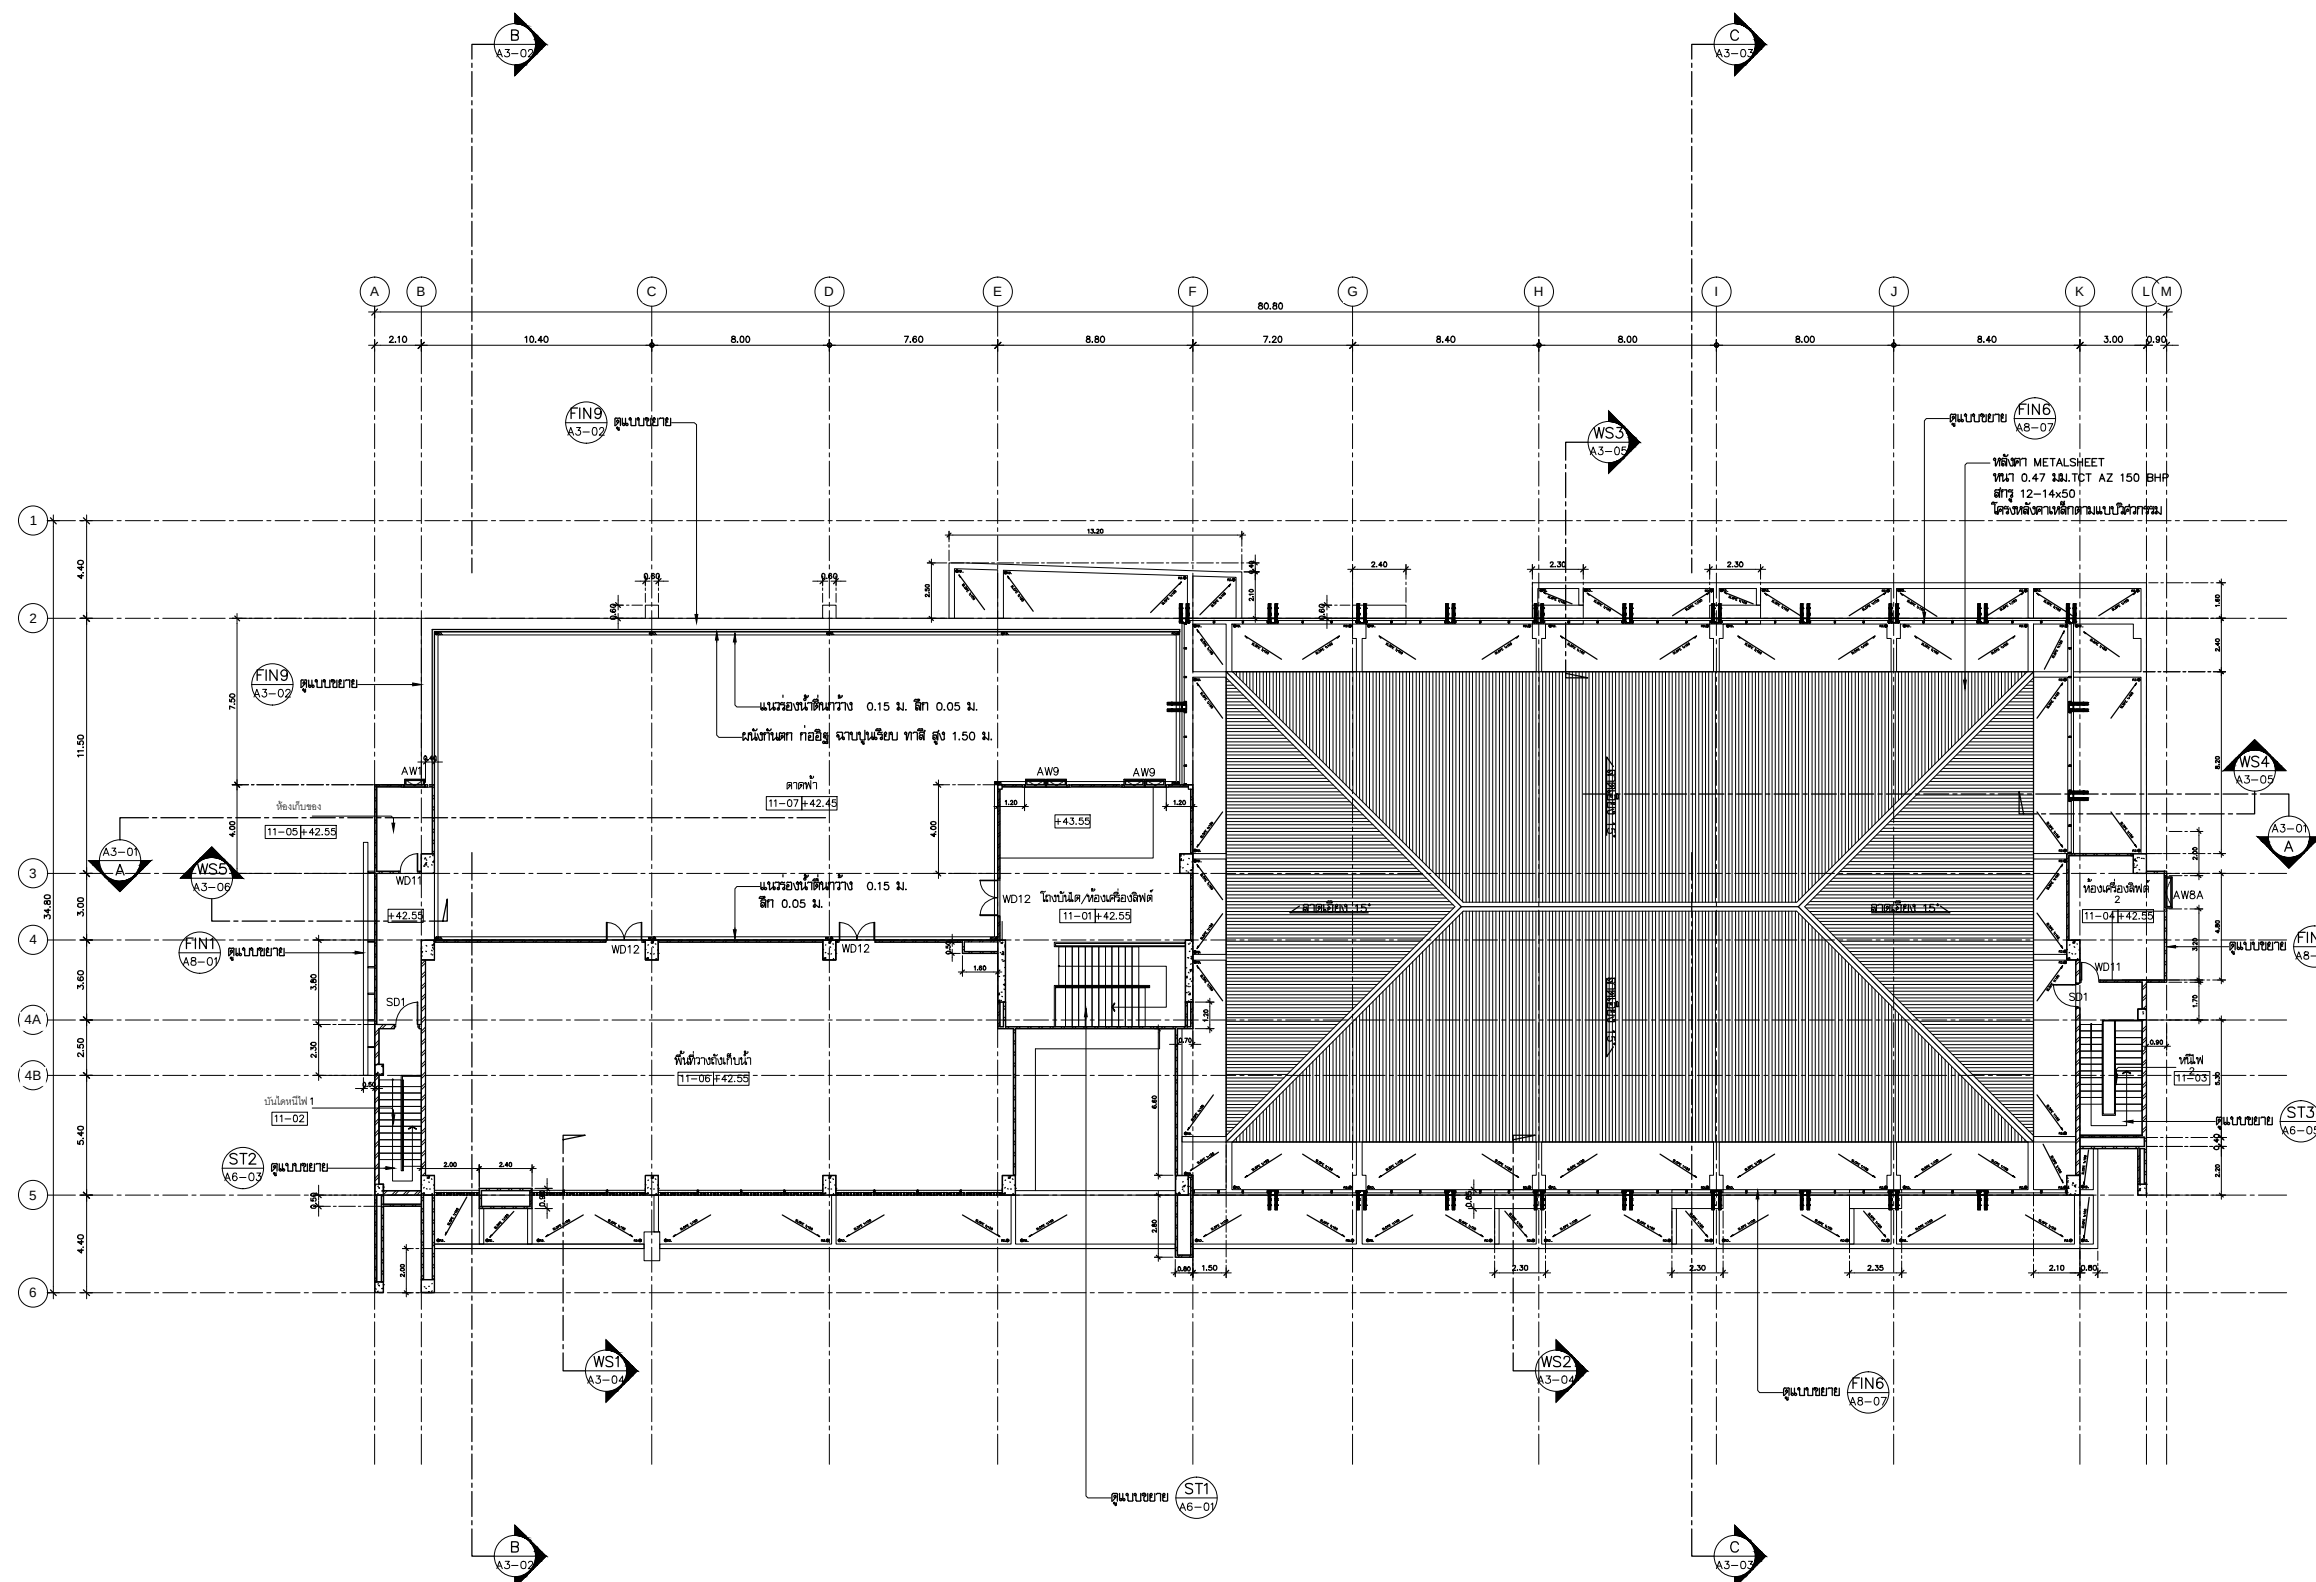


เปลี่ยนพื้น ชั้นดาดฟ้า

มาตราส่วน

1:150



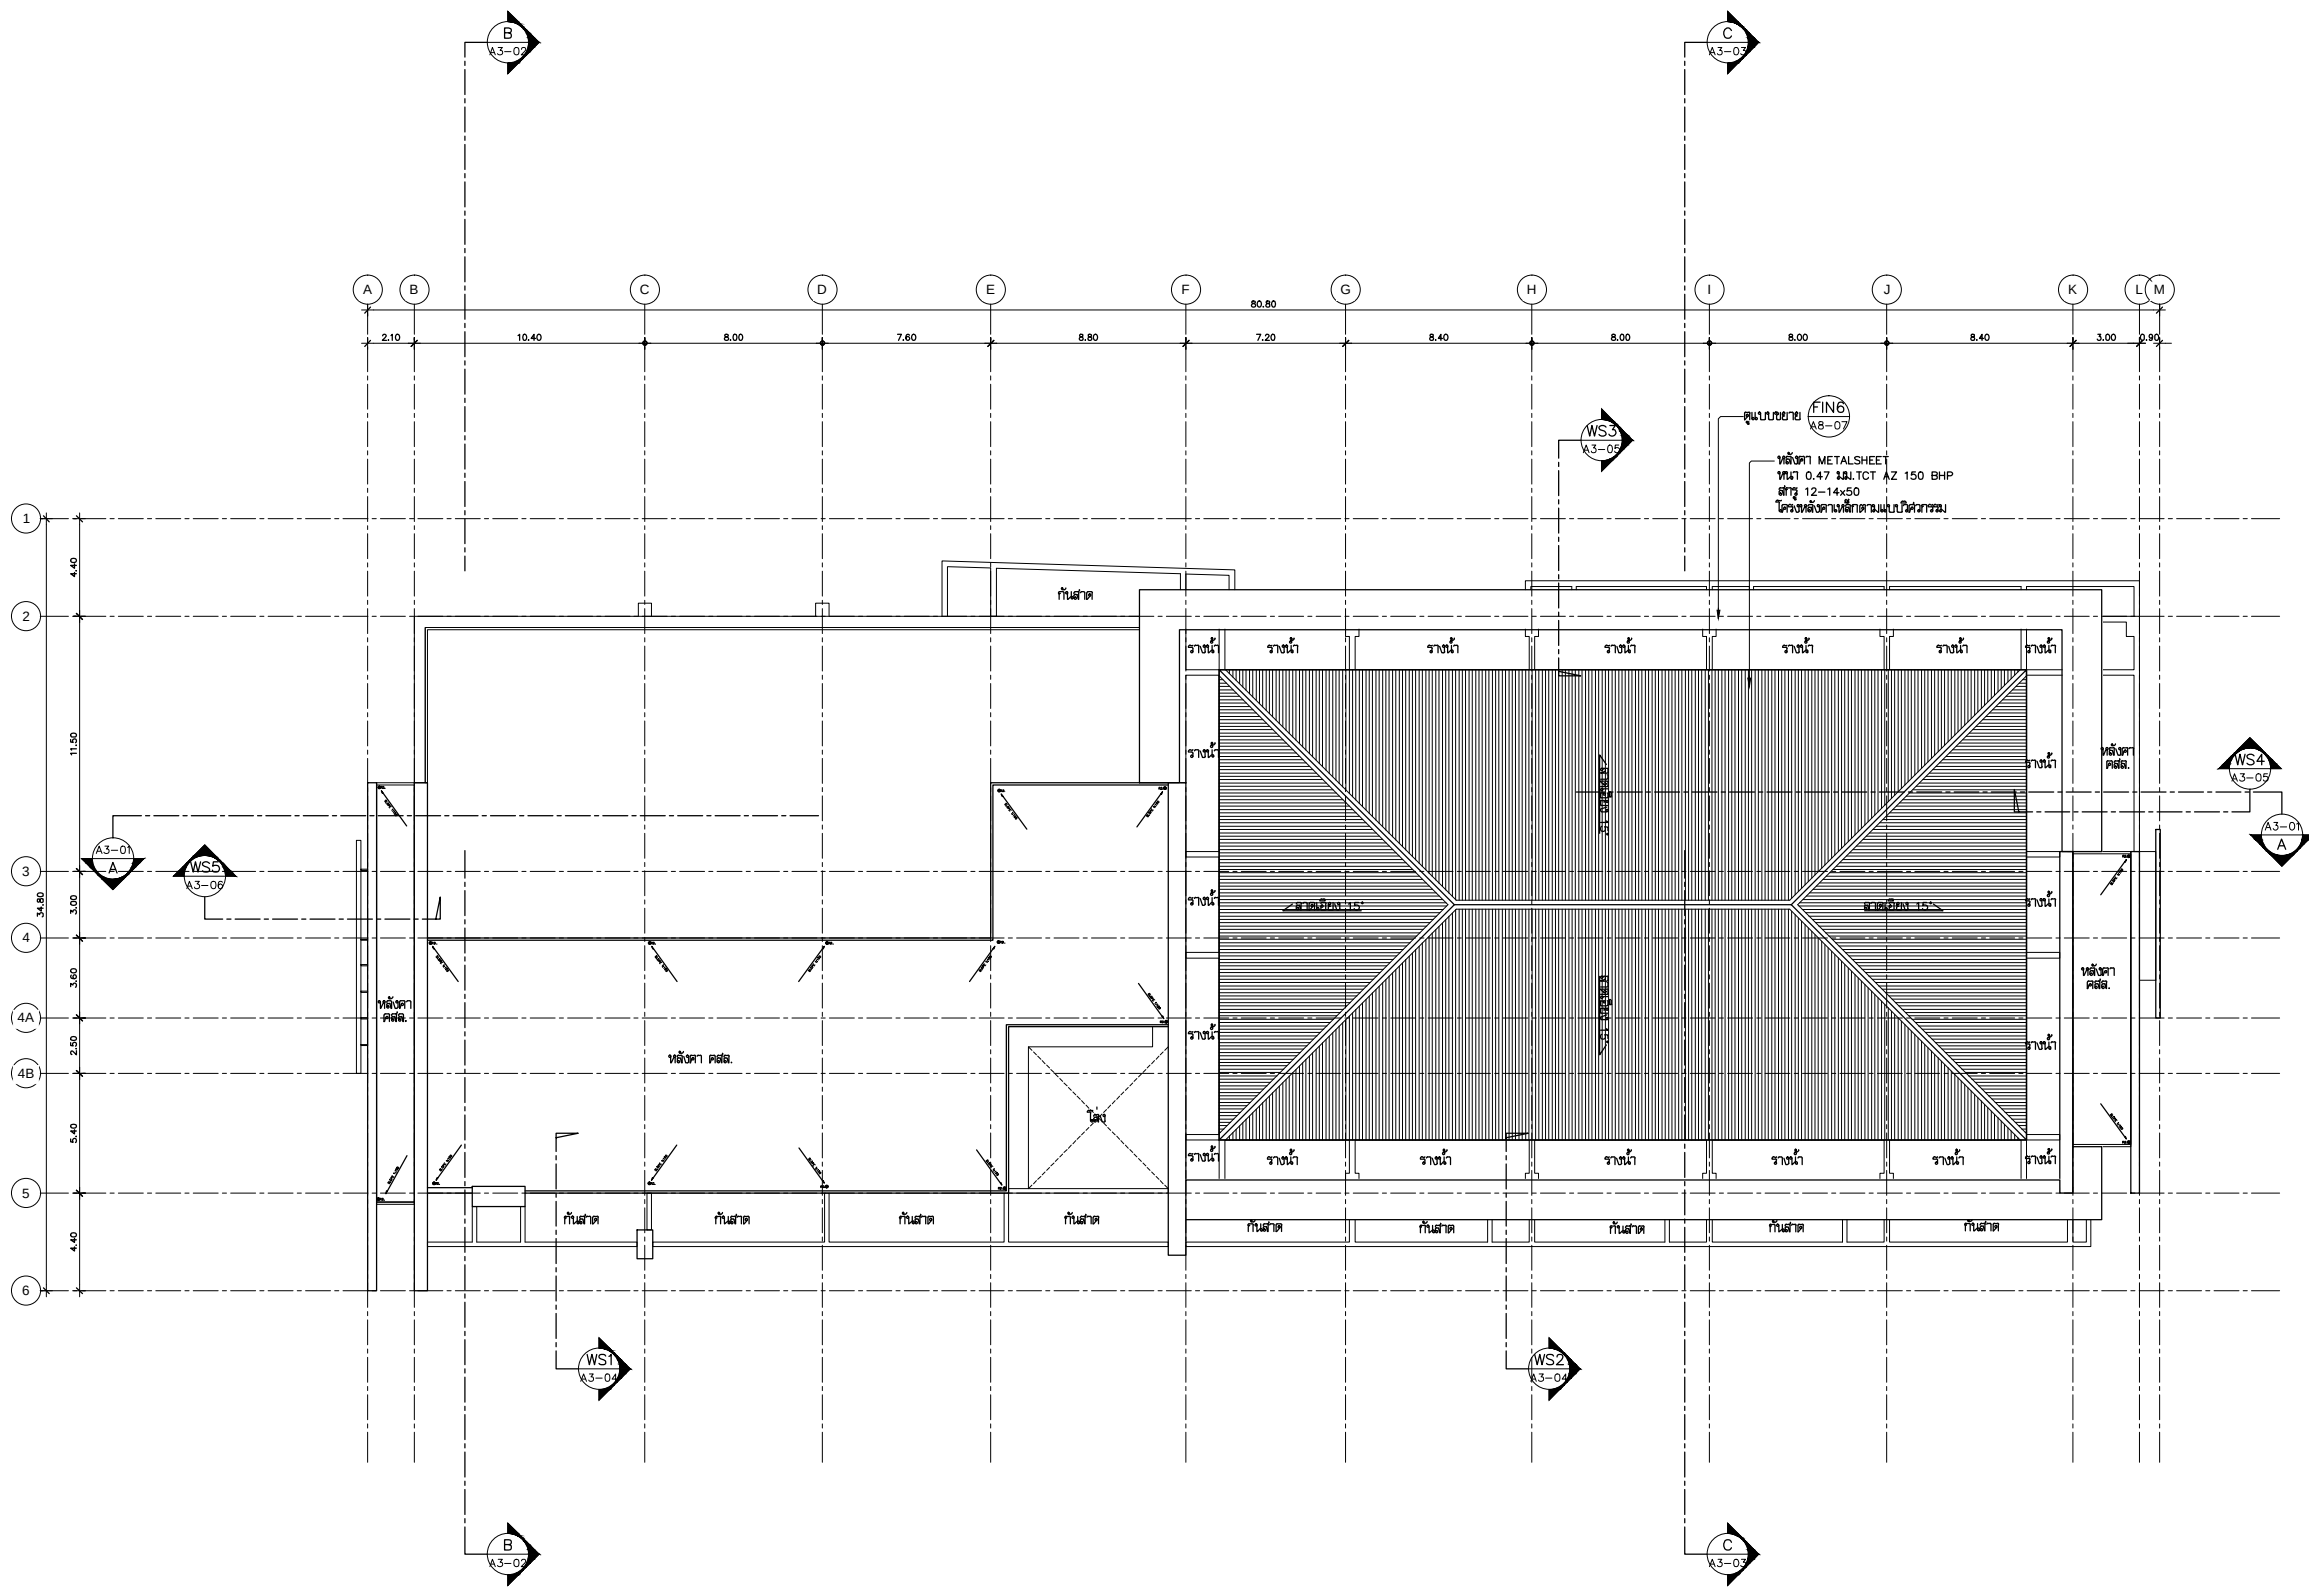



ARCHITECT
PLANNER
CONSULTANT

PLANNING AND MAPPING CONSULTANTS COMPANY LIMITED

PROJECT No.
PMC 013-2013

PROJECT NAME
อาคารศูนย์ศึกษาและวิจัยด้านวิทยาศาสตร์สุขภาพ

SITE LOCATION
มหาวิทยาลัยสงขลานครินทร์ วิทยาเขตหาดใหญ่

OWNER
มหาวิทยาลัยสงขลานครินทร์ วิทยาเขตหาดใหญ่

PROJECT ARCHITECTS
นาย สุภากร อักษรสว่าง 2-สส 574

ARCHITECTS
นาย สุภากร อักษรสว่าง 2-สส 10971

URBAN DESIGNER
นาย วิวัฒน์ ชิตนวล สส.3

LANDSCAPE DESIGNER

INTERIOR DESIGNER

CHECKED BY
นาย ชีวดี บุญประเสริฐ 2-สส 7081

CIVIL ENGINEER
นาย นิวัฒน์ ศิริกุล 2ข 1214

ELECTRICAL ENGINEER
นาย ปรีชา บุญพงษ์มณี สส.ก.2219
นาย ธนชัย เกษรพันธุ์ 2ข 1214

MECHANICAL ENGINEER
นาย บัญญัติ นิยมวาที สส. 3387

ENVIRONMENTAL ENGINEER

ENERGY CONSULTANT

DRAWN BY
นาย ทศพล ชูทอง สส. 11
นางสาว สุวิมล สีน่าน สส. 11

REVISION		
No.	DATE	DESCRIPTION

DRAWING TITLE
แปลนหลังคา

SCALE : 1:150

DATE OF ISSUE : 29-11-2013

FILE NAME :

DRAWING No. A2-12

TOTAL DRAWING 362



PLANNING AND MAPPING CONSULTANTS COMPANY LIMITED
191 PHETKASEM ROAD KATYING, BANGKOK 10110
Tel/Fax: 46-4224 / 13286 / 4224641
Email: PMCO2010@gmail.com

NOTE:
ALL DESIGN DRAWINGS AND OTHER PRODUCTIONS UNDER THE NAME OF PIMCO, LTD., ARE LEGALLY THE PROPERTY OF PIMCO, LTD., AND CANNOT BE USED WITHOUT PRIOR WRITTEN PERMISSION.

PROJECT NAME
อาคารศูนย์ศึกษาและวิจัยด้านวิทยาศาสตร์สุขภาพ

SITE LOCATION

มหาวิทยาลัยสงขลานครินทร์ วิทยาเขตหาดใหญ่

OWNER
มหาวิทยาลัยสงขลานครินทร์ วิทยาเขตหาดใหญ่

PROJECT ARCHITECTS
นาย สุภากร ชัยภรสว่าง ๖-สถ 574

ARCHITECTS
นาย สุทธิธา กลอดเพชร ภ-สถ 10971

URBAN DESIGNER นาย วิวัฒน์ จิตนวล สสผ.3
--

LANDSCAPE DESIGNER

CHECKED BY

CIVIL ENGINEER

ELECTRICAL ENGINEER

นาย ปรเมศ บุญเรือง นาย รณชัย เพชรหนู คณ.บ.วิศวกรรมไฟฟ้า	MECHANICAL ENGINEER
--	---------------------

ENVIRONMENTAL ENGINEER

ENERGY CONSULTANT

DRAWN BY

นางสาว สุไหวตะ สันผา สก.บ

REVISION		
No.	DATE	DESCRIPTION

DRAWING TITLE		


รูปตัด A-A

SCALE : 1:150

DATE OF ISSUE :	29-11-2013
FILE NAME :	

DRAWING No.	A3-01
-------------	-------

362

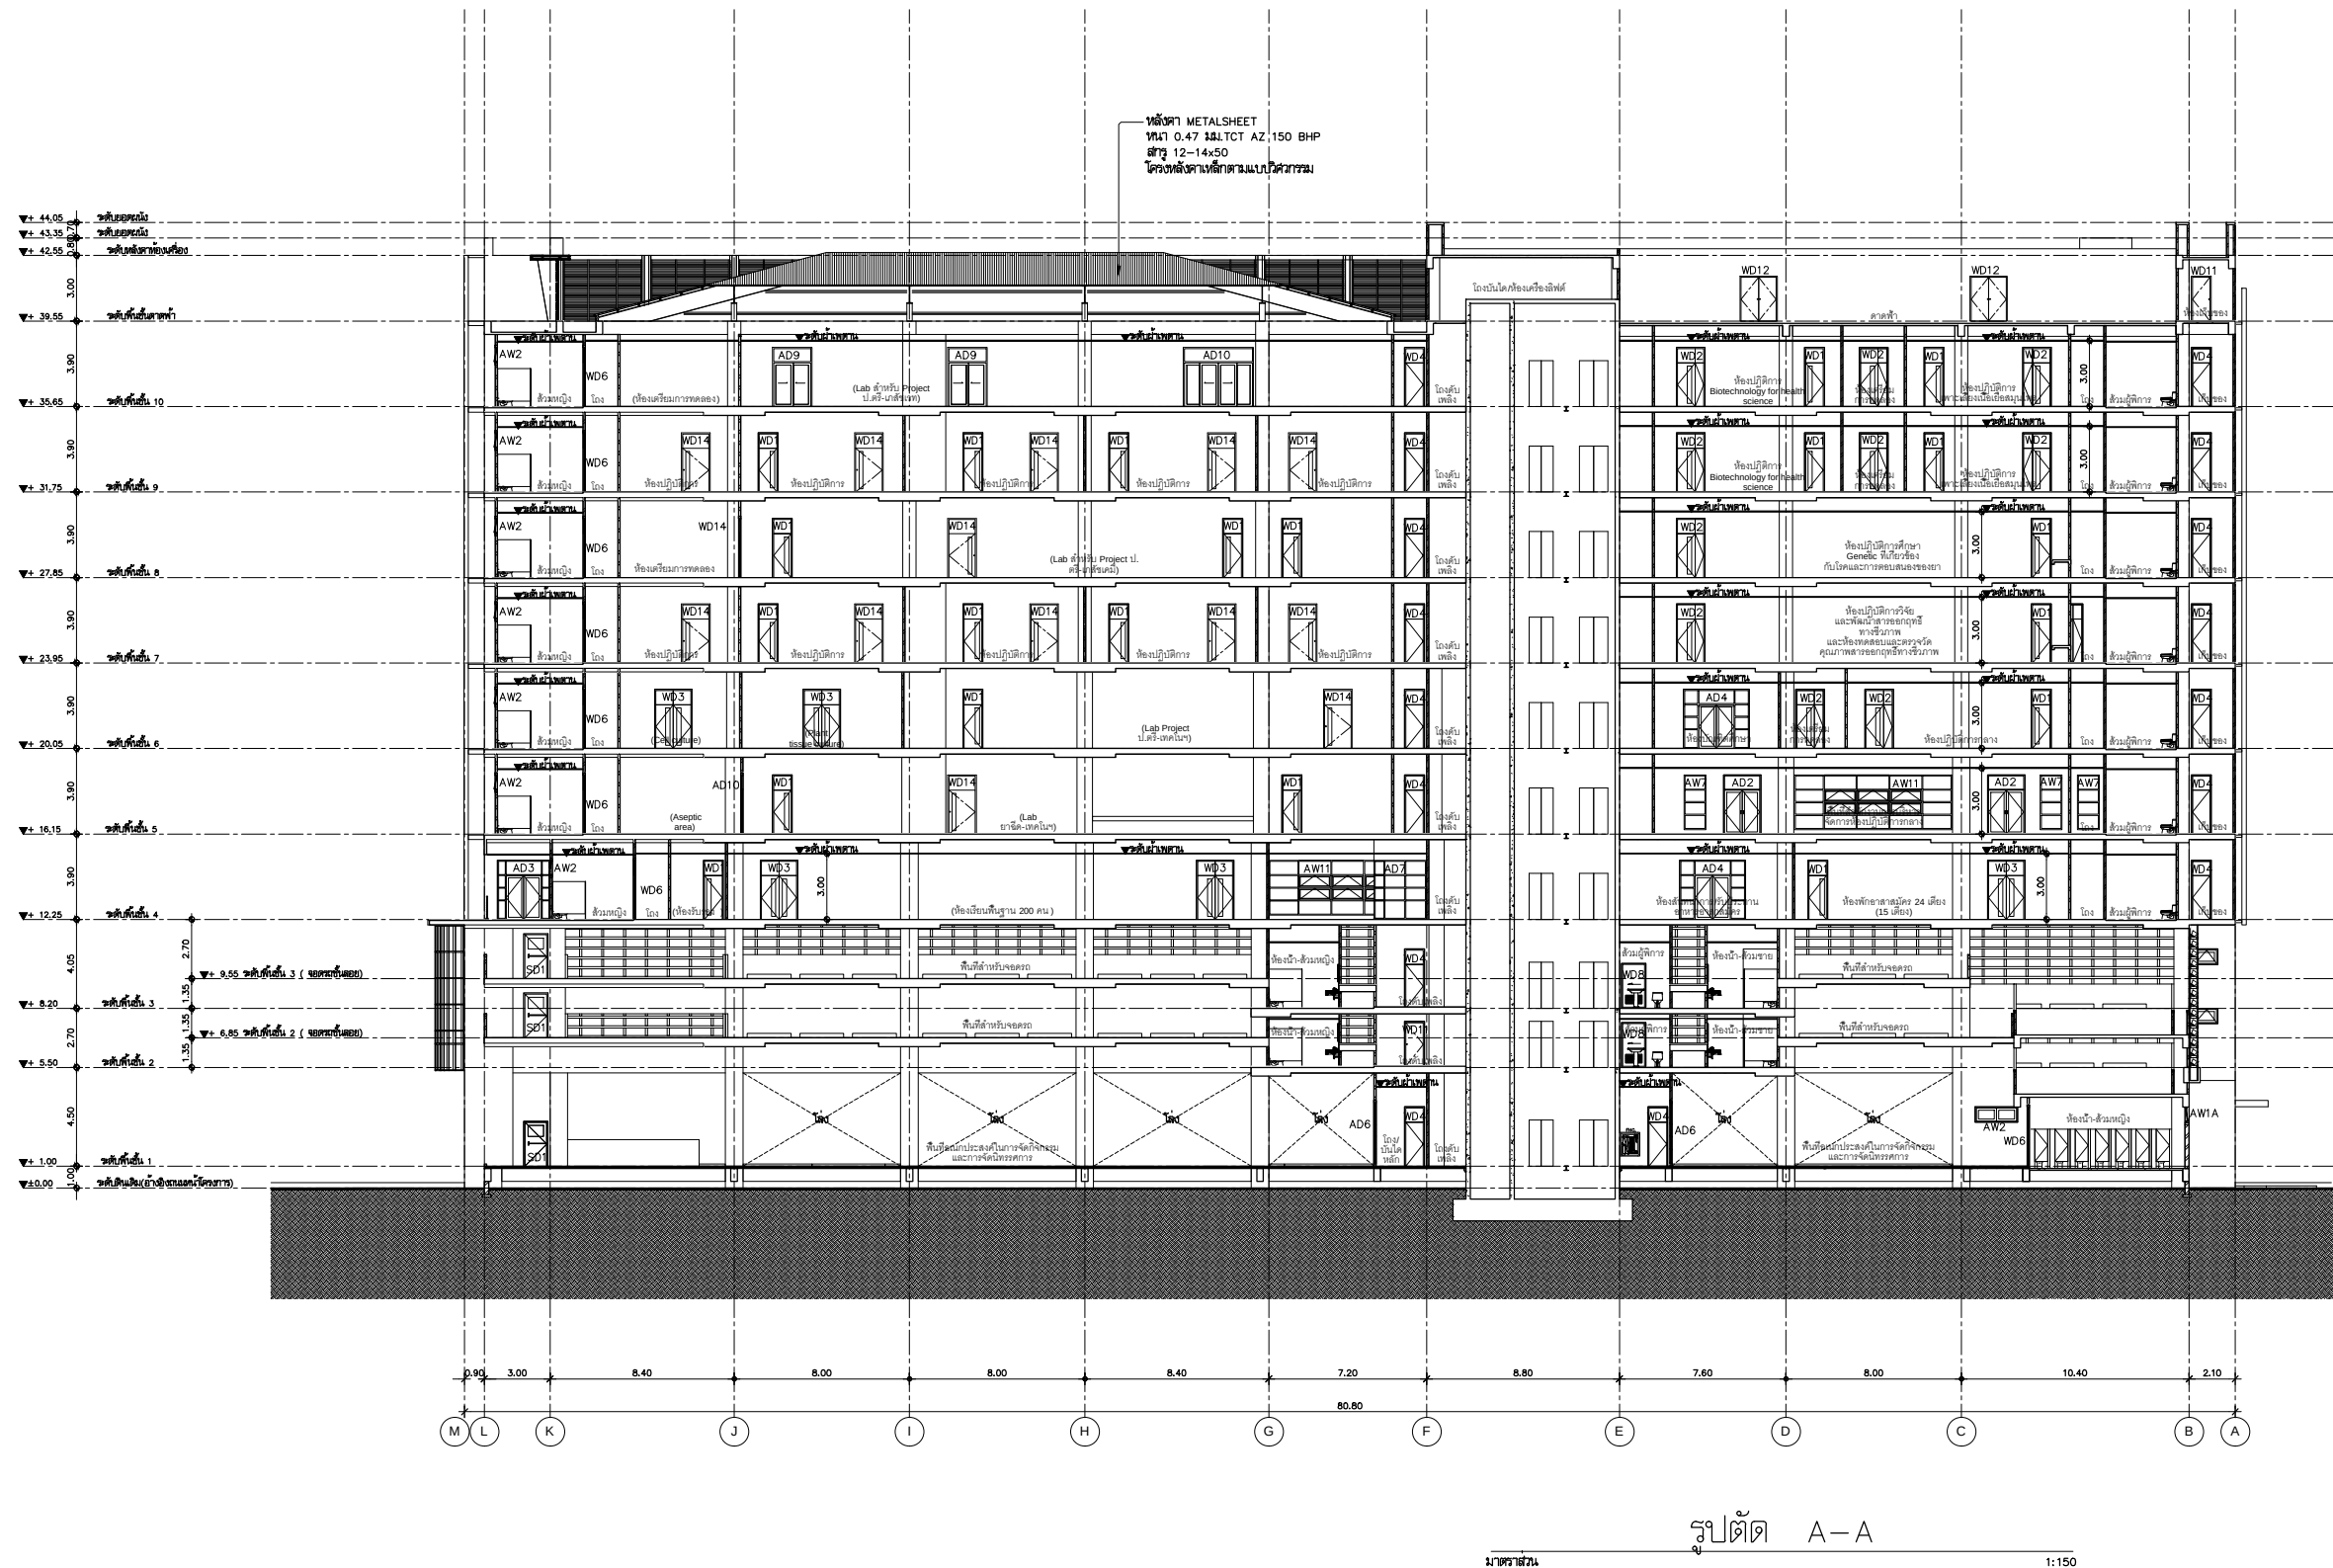



PLANNING AND MAPPING CONSULTANTS COMPANY LIMITED
194 PHETSALEM ROAD WATTHU, (BORDOM) 90110
Tel/Fax: 66-422-413269-422-4911
E-mail: PMCC@PCC-PLAN.COM

NOTE:
ALL DESIGN DRAWINGS AND OTHER PRODUCTIONS UNDER THE NAME OF PACIFIC CO., LTD., ARE LEGALLY THE PROPERTIES OF PACIFIC CO., LTD. AND CANNOT BE USED WITHOUT PRIOR WRITTEN PERMISSION.

DRAWN BY

นาย ทศพล ชูทอง สด.บ.
นางสาว สุไหวตะ ผันผา สด.บ.

REVISION		
No.	DATE	DESCRIPTION

DRAWING TITLE



SCALE : 1:150

DATE OF ISSUE : 29-11-2013

FILE NAME :

DRAWING No. A3-02

TOTAL DRAWING	362
---------------	-----

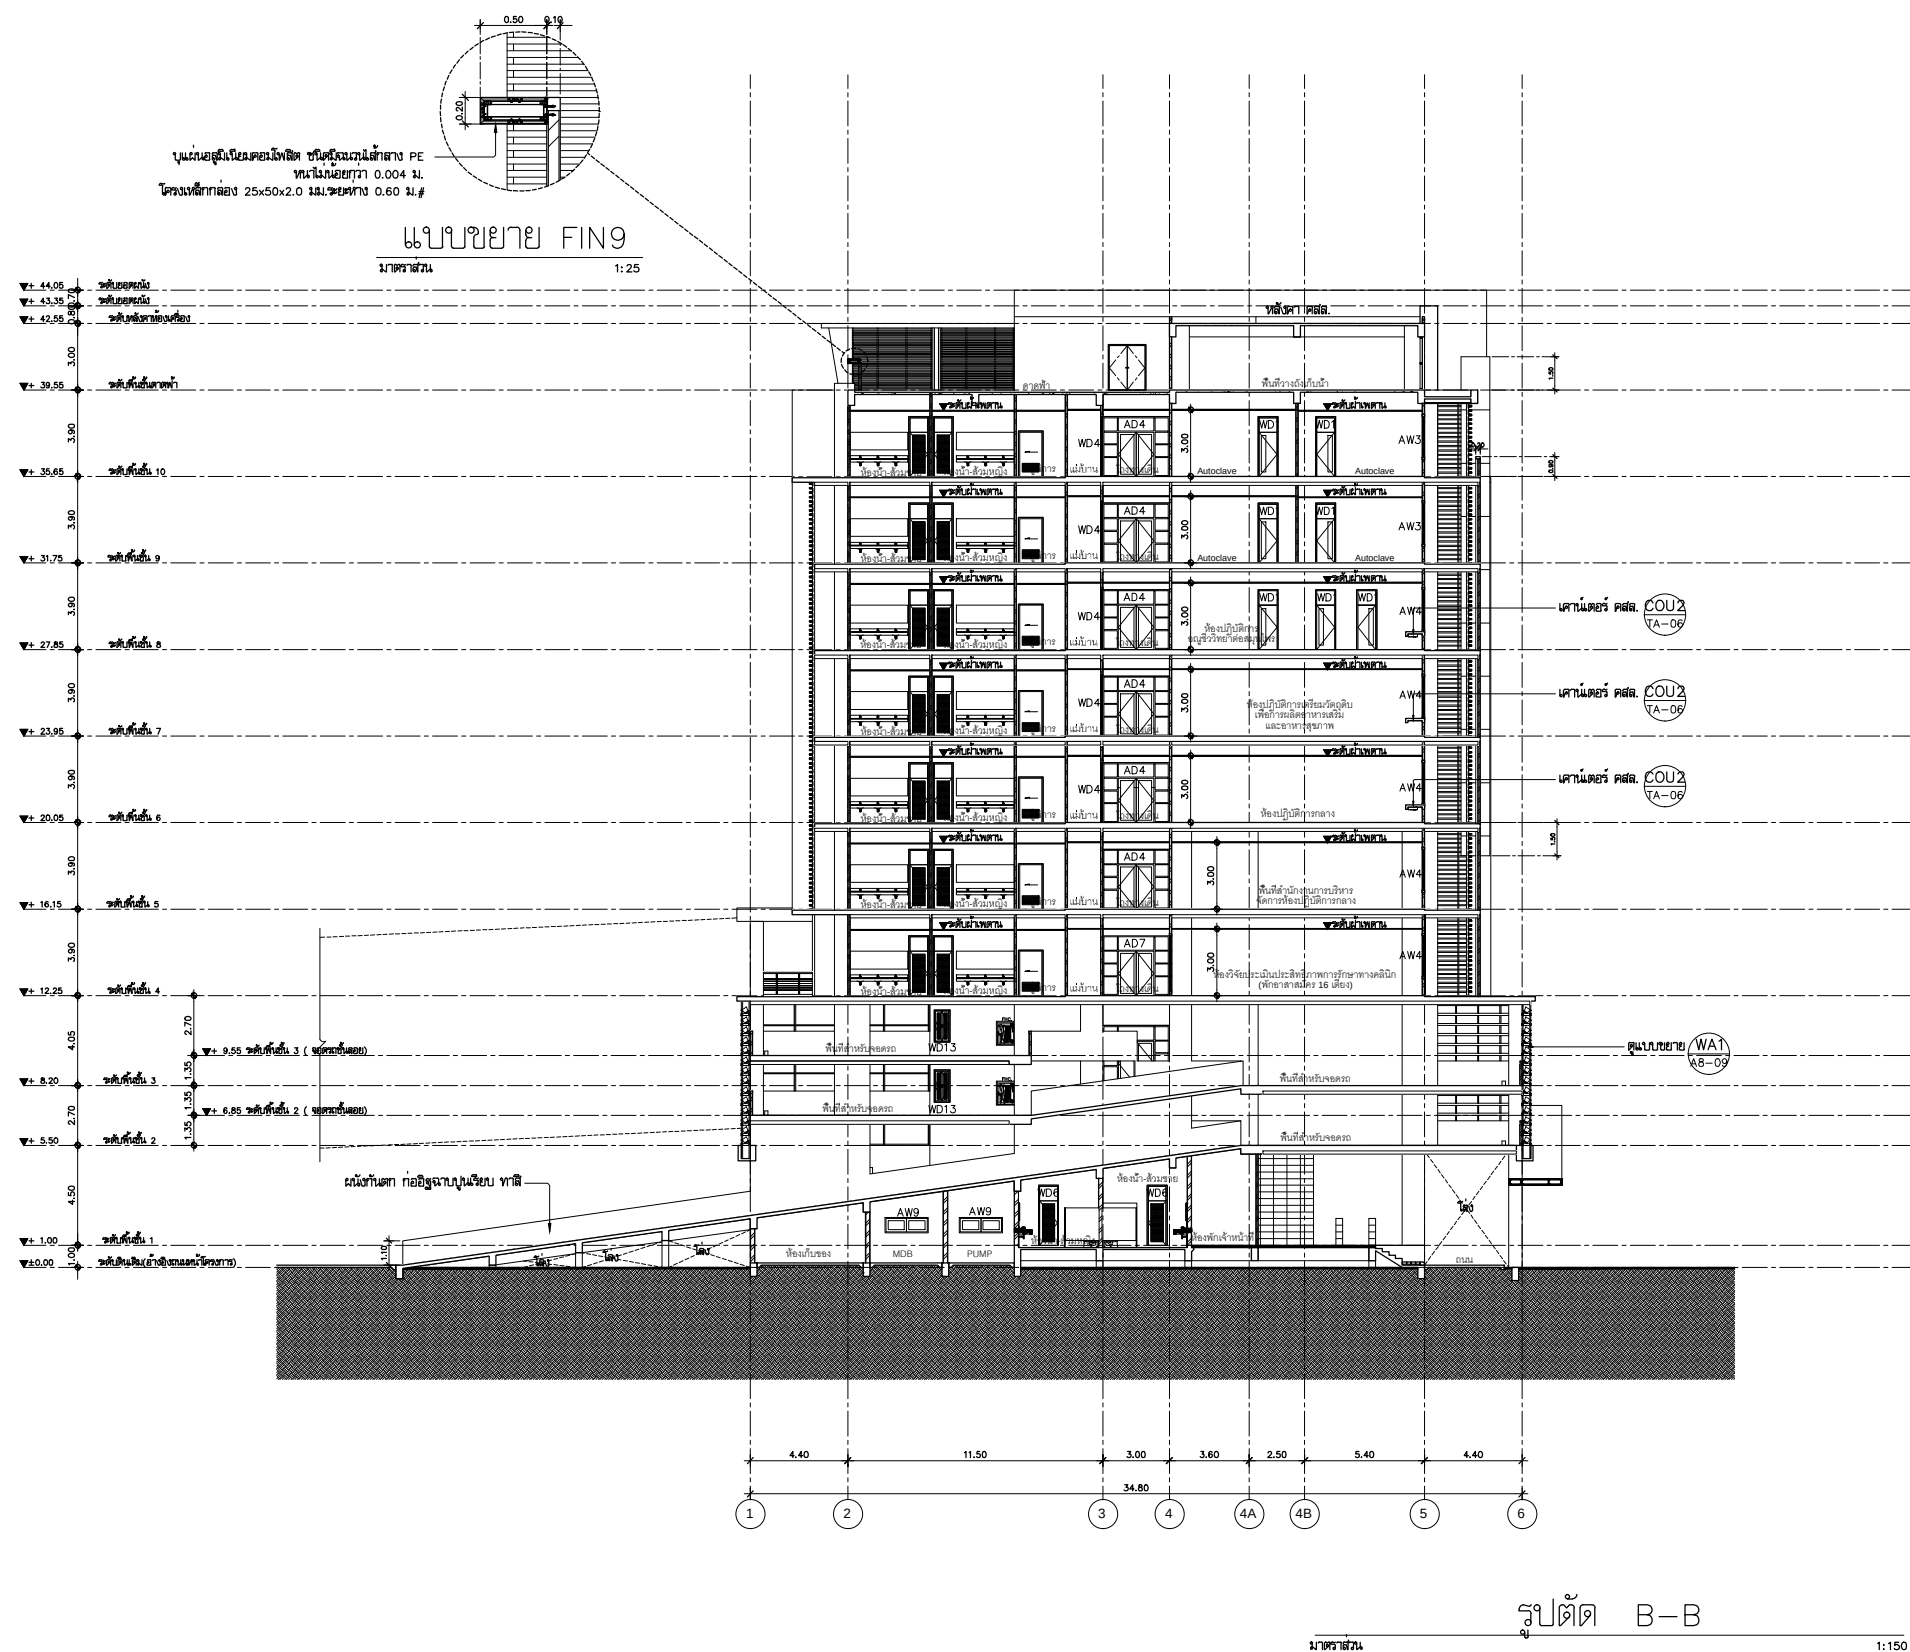



PLANNING AND MAPPING CONSULTANTS COMPANY LIMITED
194 PHEENAM ROAD KATIPH, BONGHUA, 90110
Tel/Fax: 66-422-4152/66-422-6471
E-mail: PMCO@PCCO.CO.TH

NOTE:

ALL DESIGN DRAWINGS AND OTHER PRODUCTIONS UNDER THE NAME OF P&C CO., LTD., ARE LEGALLY THE PROPERTIES OF P&C CO., LTD. AND CANNOT BE USED WITHOUT PRIOR WRITTEN PERMISSION.

PROJECT NAME
อาคารศูนย์ศึกษาและวิจัยด้านวิทยาศาสตร์สุขภาพ

SITE LOCATION
มหาวิทยาลัยสงขลานครินทร์ วิทยาเขตหาดใหญ่

OWNER
มหาวิทยาลัยสงขลานครินทร์ วิทยาเขตหาดใหญ่

PROJECT ARCHITECTS	
นาย สุภกร อักษรสว่าง	ว-สถ 574

ARCHITECTS
นาย สุทธิภา กลอดเพชร ภ-สถ 10971

URBAN DESIGNER	
นาย วิวัฒน์ จิตนวล	สสผ.3

LANDSCAPE DESIGNER

INTERIOR DESIGNER

CHECKED BY
นาย วีรฤทธิ บุญประสม ภ-สถ 7081

CIVIL ENGINEER
นาย นิวัฒน์ ศิริกุล วช 1214

ELECTRICAL ENGINEER
นาย ปรีชา บุญพงษ์มณี สฟก.2219
นาย รณชัย เพชรหนู คอ.บ.วิศวกรรมไฟฟ้า

MECHANICAL ENGINEER

ENVIRONMENTAL ENGINEER

ENERGY CONSULTANT

DRAWN BY

นาย ทศพล ชูทอง สส.บ.
นางสาว สุไหวตะ ผั่นผา สส.บ.

REVISION

No.	DATE	DESCRIPTION
-----	------	-------------

DRAWING TITLE		


SCALE : 1:150

DATE OF ISSUE : 29-11-2013








FILE NAME :

DRAWING No.	A3-03
-------------	-------

TOTAL DRAWING	362
---------------	-----



รูปตัด C-C

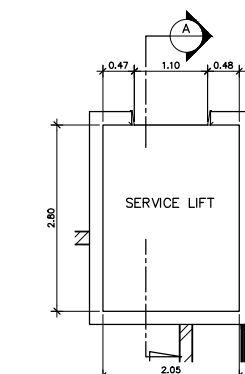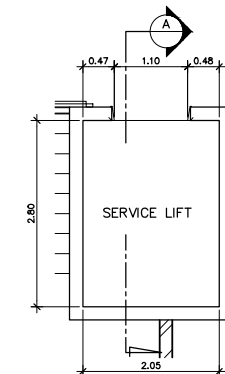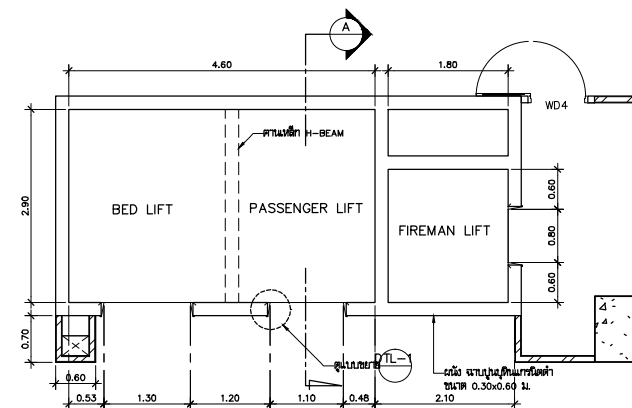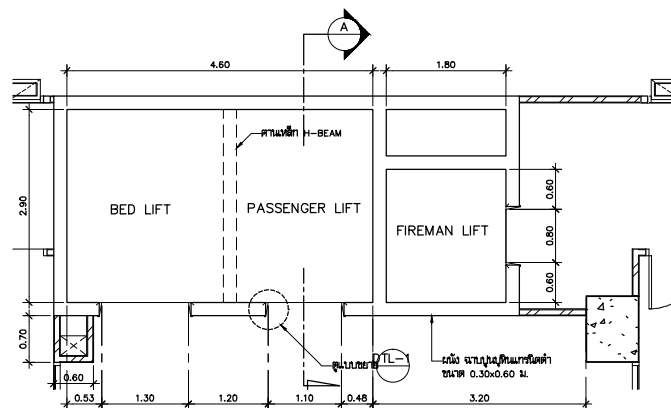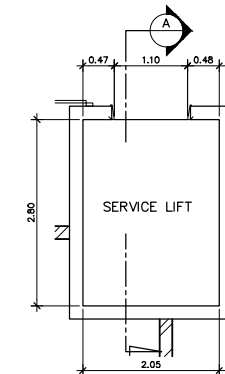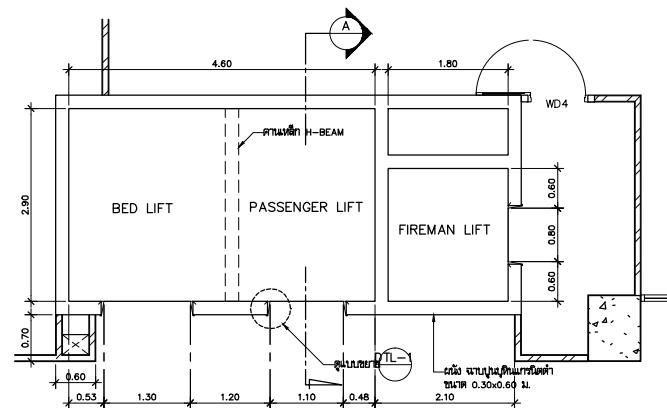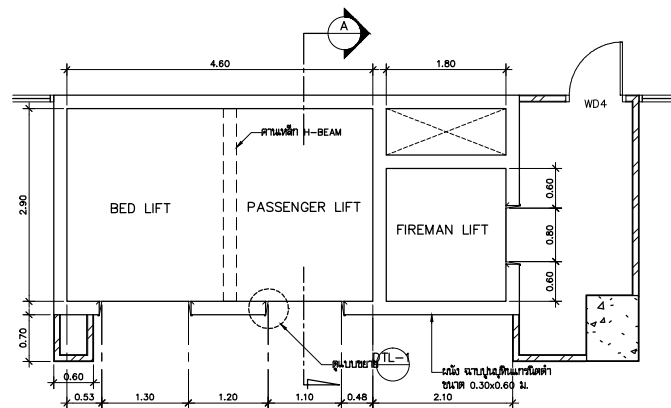

BED LIFT

LIFT SPECIFICATIONS	
QTY.	1
KG./RISE	1600
M/S DEGREE	1.5
STOPS	10
TRAVEL (M)	34.65
CAR DIMENSION	1400x2400x2350
DOOR DIMENSION	1300x2100
DOOR TYPE	CENTER
SHAFT DIMENSION	2350x2900
PIT DEPTH	1500
OVER HEAD	4300

หมายเหตุ : รูปที่นำมาใช้ในรูปแบบเป็นของที่มีความเหมาะสมตามมาตรฐานการผลิต
กรณีเทียบเท่าไทยคืออาจตามผลิตภัณฑ์นั้น อาจคล้ายคลึงแต่ไม่ปรากฏรูปแบบที่ทำการไม่ได้

PASSENGER LIFT

LIFT SPECIFICATIONS	
QTY.	1
KG./RISE	1275
M/S DEGREE	1.5
STOPS	10
TRAVEL (M)	34.65
CAR DIMENSION	1200x2300x2300
DOOR DIMENSION	1100x2100
DOOR TYPE	CENTER
SHAFT DIMENSION	2050x2900
PIT DEPTH	1500
OVER HEAD	4300

หมายเหตุ : ข้อมูลที่ทำการแก้ไขในรูปแบบเป็นข้อมูลที่มีความเหมาะสมตามมาตรฐานการผลิต
กรณีเทียบเท่าไทยได้จะแสดงตามผลิตภัณฑ์นั้น อาจขาดแต่คือไปทำการปรับเปลี่ยนแก้ไข

FIREMAN LIFT

LIFT SPECIFICATIONS	
QTY.	1
KG./RISE	800
M/S DEGREE	1.5
STOPS	10
TRAVEL (M)	34.65
CAR DIMENSION	1350x1400x2300
DOOR DIMENSION	800x2100
DOOR TYPE	CENTER
SHAFT DIMENSION	2000x1800
PIT DEPTH	1400
OVER HEAD	4200


SERVICE LIFT

LIFT SPECIFICATIONS	
QTY.	1
KG./RISE	1275
M/S DEGREE	1.5
STOPS	10
TRAVEL (M)	34.65
CAR DIMENSION	1200x2300x2300
DOOR DIMENSION	1100x2100
DOOR TYPE	CENTER
SHAFT DIMENSION	2050x2800
PIT DEPTH	1500
OVER HEAD	4300

หมายเหตุ : รูปที่กำกับไว้ในรูปแบบเป็นชุดที่มีความเหมาะสมตามมาตรฐานผลิตภัณฑ์
การเขียนเพื่อกำหนดรายละเอียดร่วมกัน อาจคลาดเคลื่อนไปจากรูปแบบที่กำกับไว้ใน

																	
 ARCHITECT PLANNER CONSULTANT PLANNING AND MAPPING CONSULTANTS COMPANY LIMITED เลขที่ทะเบียนพาณิชย์ : ๖๐๙๘-๕-๒๗๓ โทรสาร : ๐๒-๔๑๐๒-๕๓๓๓๓๓ E-mail : pmapc@pmplanning.com																	
NOTE:																	
PROJECT No. PMC 013–2013																	
PROJECT NAME อาคารศูนย์ศึกษาและวิจัยด้านวิทยาศาสตร์สุขภาพ																	
SITE LOCATION มหาวิทยาลัยสงขลานครินทร์ วิทยาเขตหาดใหญ่																	
OWNER มหาวิทยาลัยสงขลานครินทร์ วิทยาเขตหาดใหญ่																	
PROJECT ARCHITECTS นาย จูฬกร ชัยธรรมวงศ์ ก-สต 574																	
ARCHITECTS นาย สุทธา โกศลเพชร ภ-สต 10971																	
URBAN DESIGNER นาย วิวัฒน์ จิตนวล สดผ.3																	
LANDSCAPE DESIGNER																	
INTERIOR DESIGNER																	
CHECKED BY นาย ธวัชชัย บุญประเสริฐ ภ-สต 7081																	
CIVIL ENGINEER นาย นิพนธ์ ศรีกุล วย 1214																	
ELECTRICAL ENGINEER นาย ปรัชชา บุญพงษ์พันธ์ สทป.2219 นาย รณชัย เพชรหนู คอ บ.วิศวกรรมไฟฟ้า																	
MECHANICAL ENGINEER นาย ปัญญ์นิธิ นิชะวงศา สก 3387																	
ENVIRONMENTAL ENGINEER																	
ENERGY CONSULTANT																	
DRAWN BY นาย ทศพล ขุทอง สด.บ. นางสาว อุไรหเดช ผันผ่า สด.บ.																	
REVISION <table><thead><tr><th>No.</th><th>DATE</th><th>DESCRIPTION</th></tr></thead><tbody><tr><td></td><td></td><td></td></tr><tr><td></td><td></td><td></td></tr><tr><td></td><td></td><td></td></tr><tr><td></td><td></td><td></td></tr></tbody></table>			No.	DATE	DESCRIPTION												
No.	DATE	DESCRIPTION															
DRAWING TITLE แบบขยายลิฟต์ L11																	
SCALE : 1:50																	
DATE OF ISSUE : 29–11–2013																	
FILE NAME :																	
DRAWING No. A6-10																	
TOTAL DRAWING 362																	

